




dokumentace skutečného provedení interiéru

půdorys kanceláře
1:50




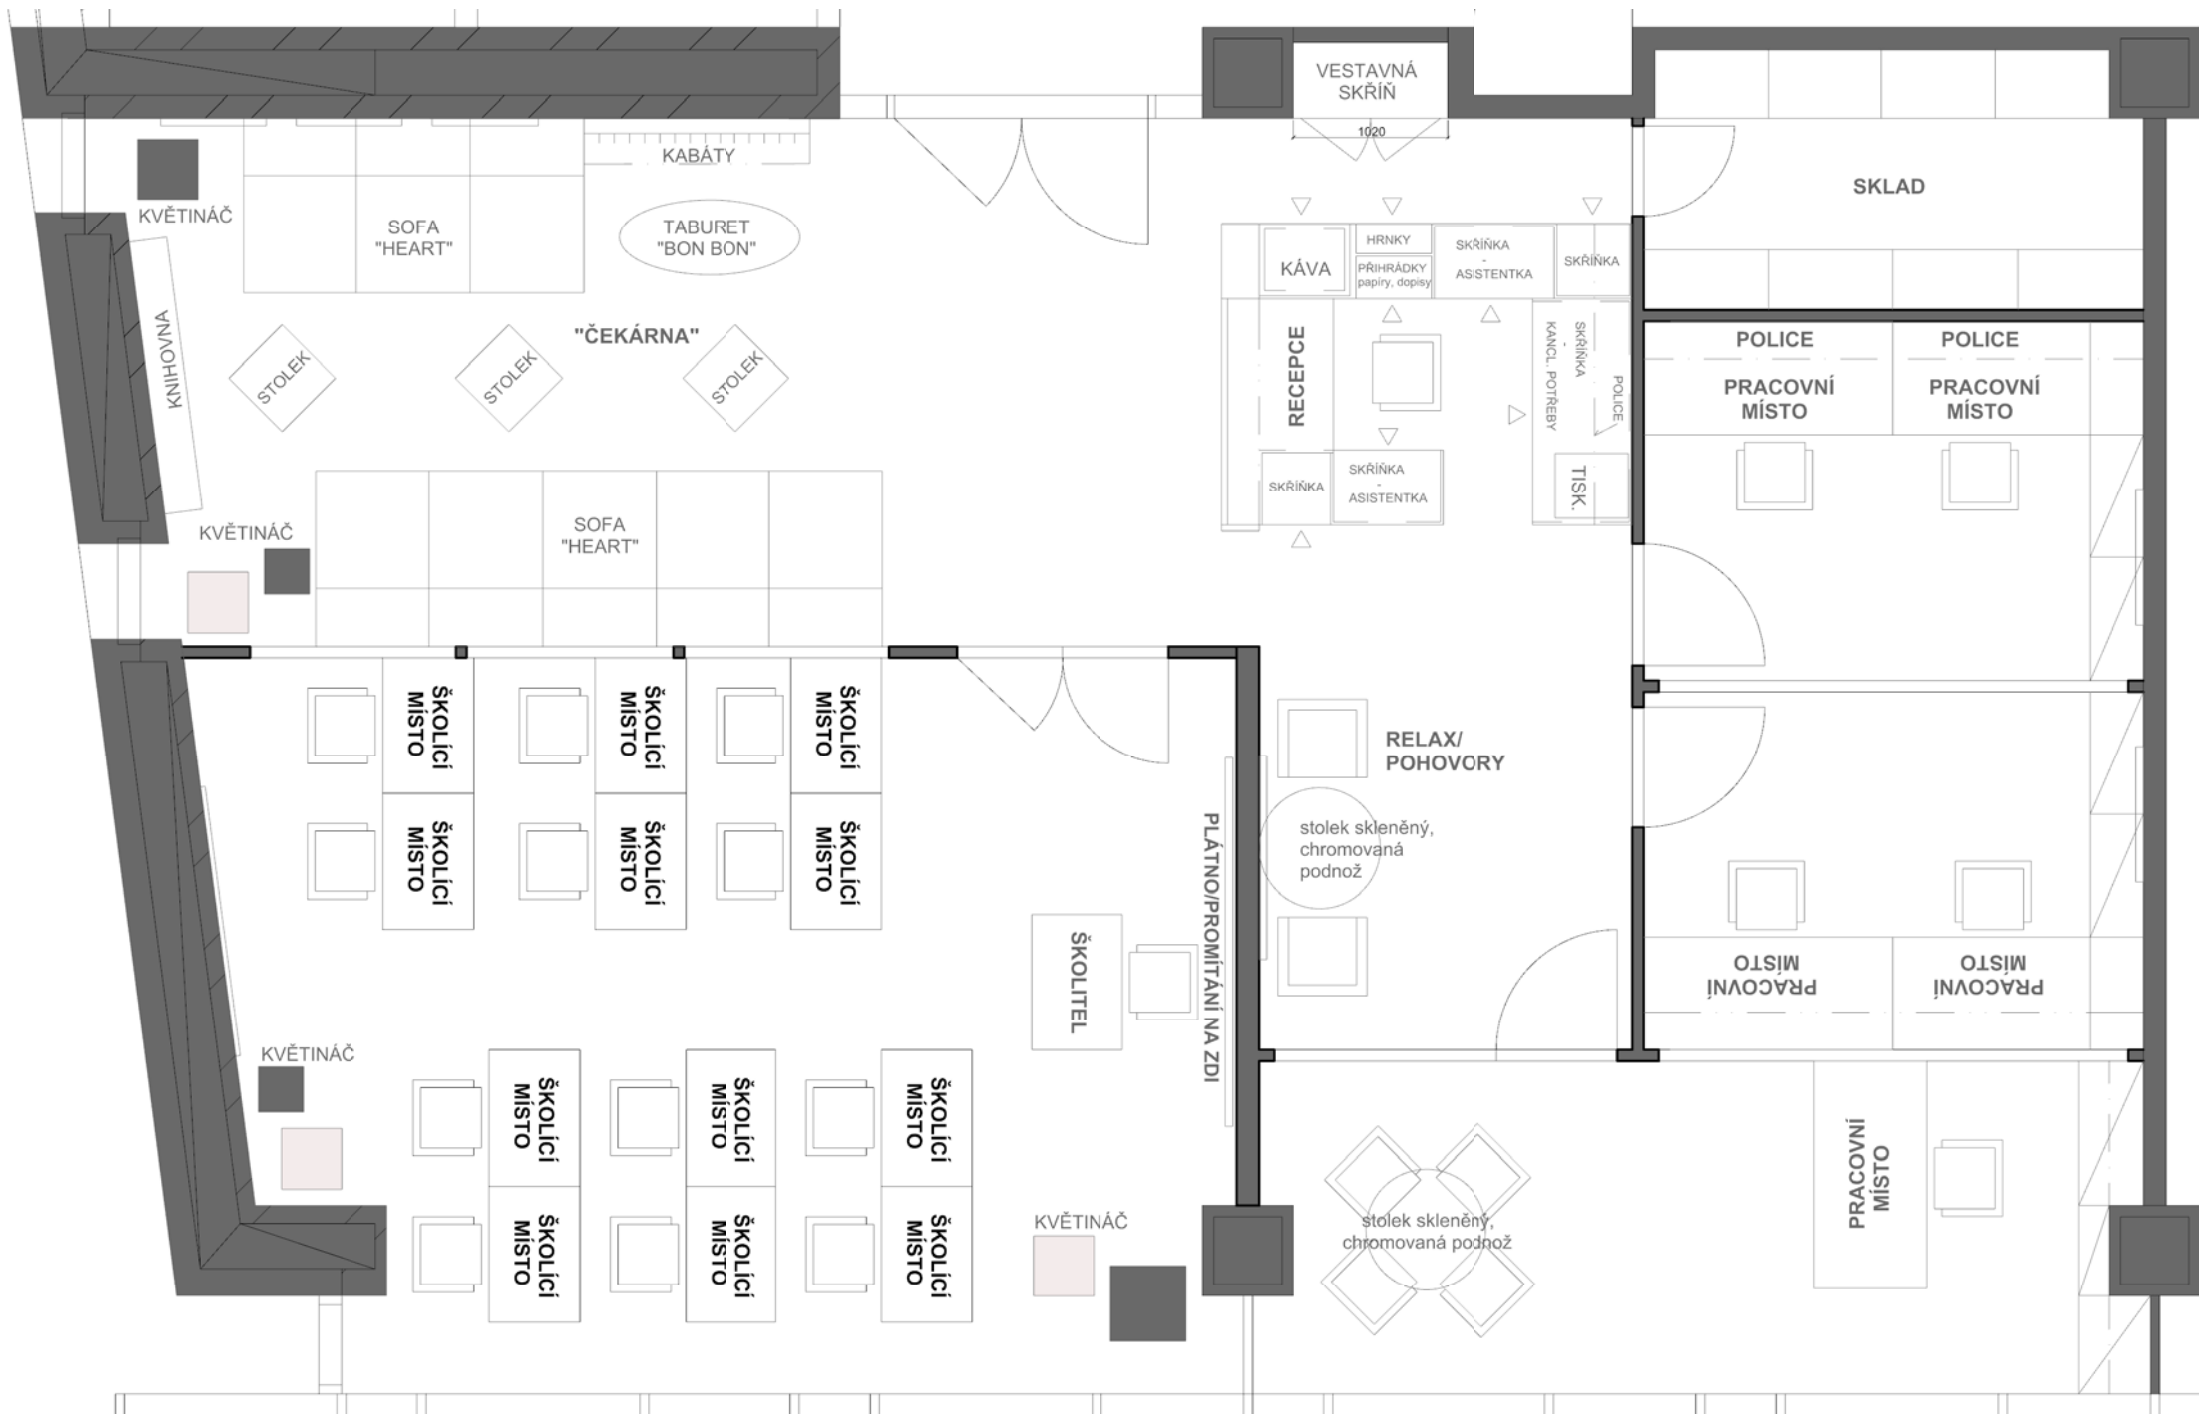



Poznámka:

malba stěny

podlaha - zátěžový koberec,
světle šedá/tmavě šedá

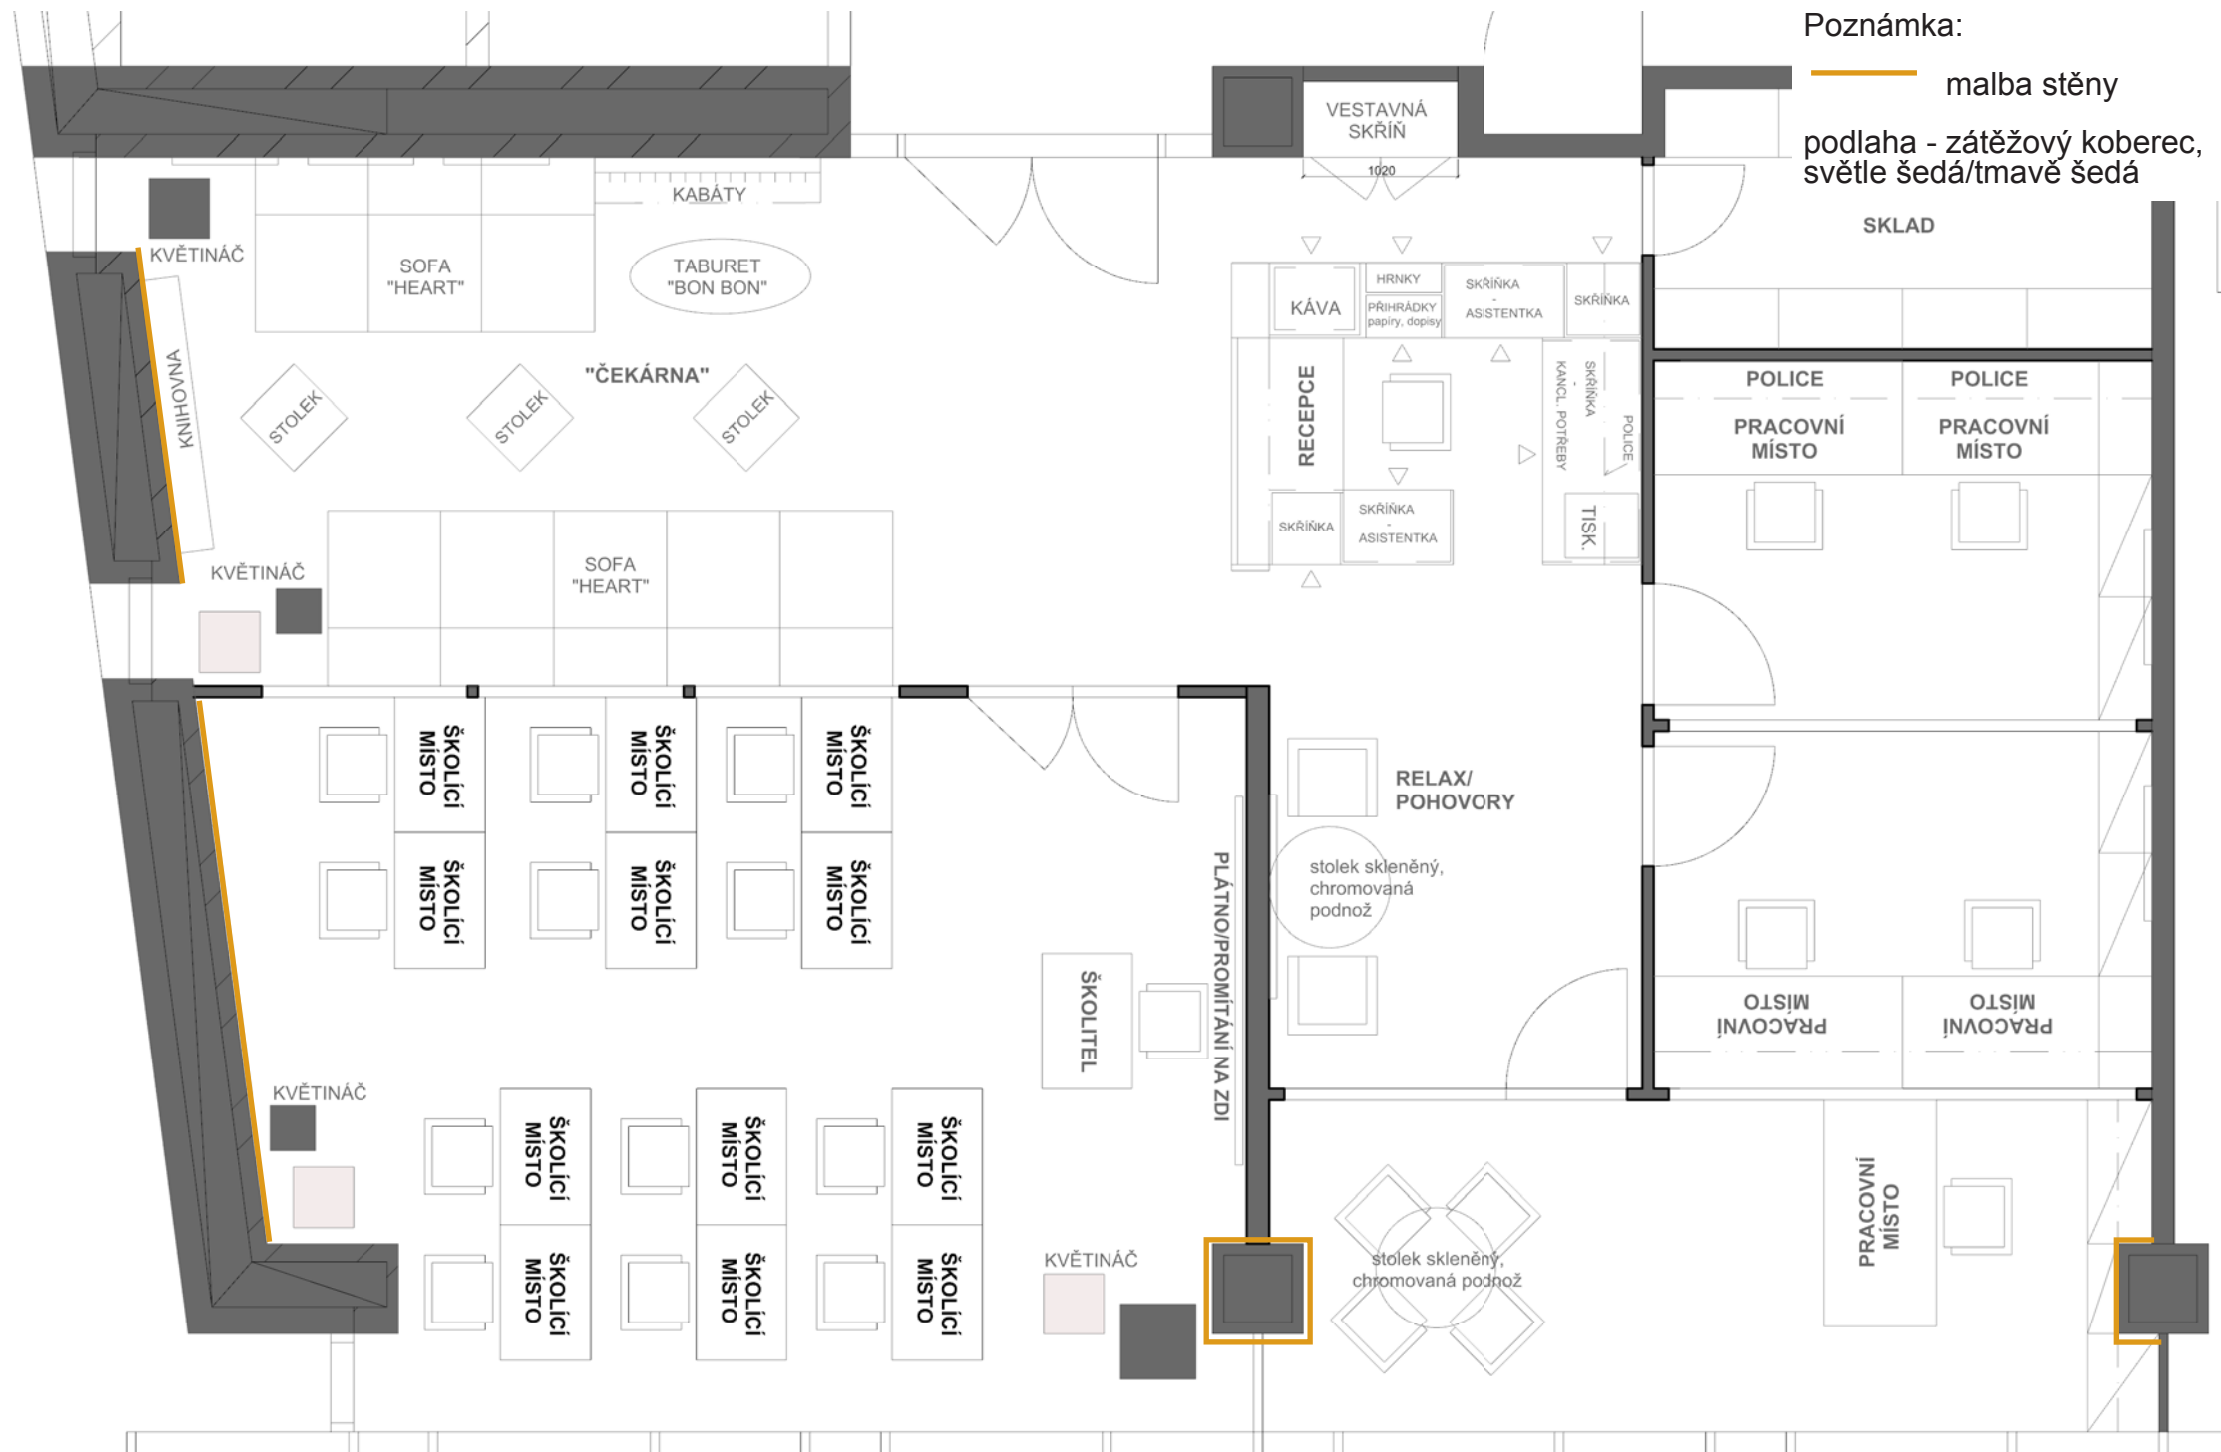


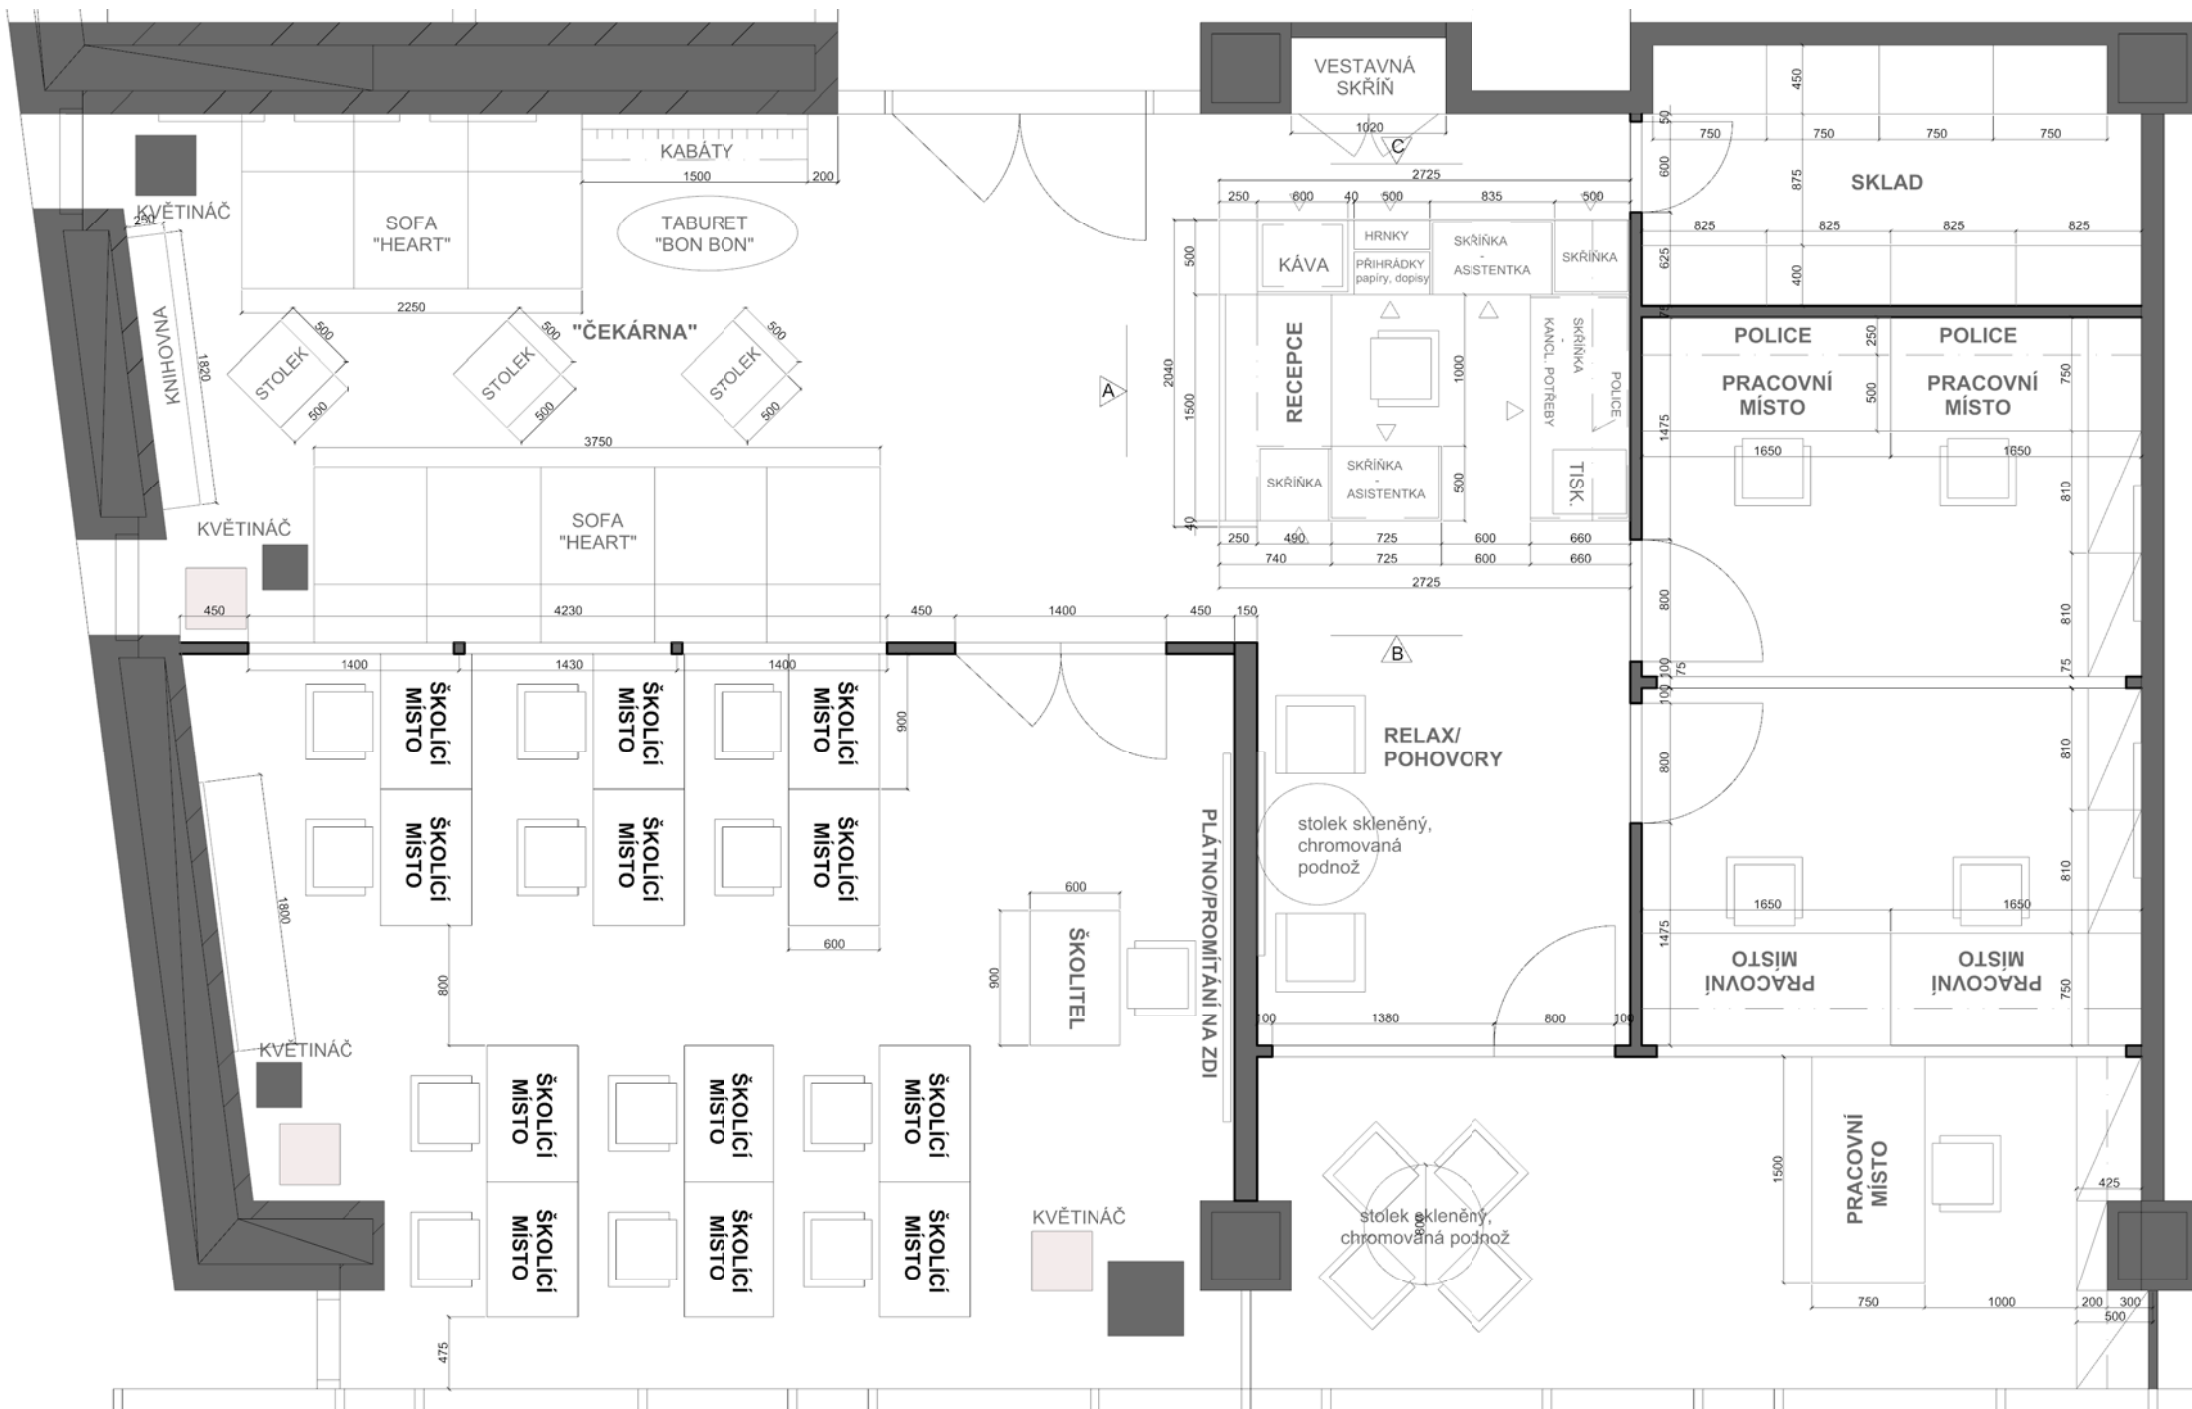

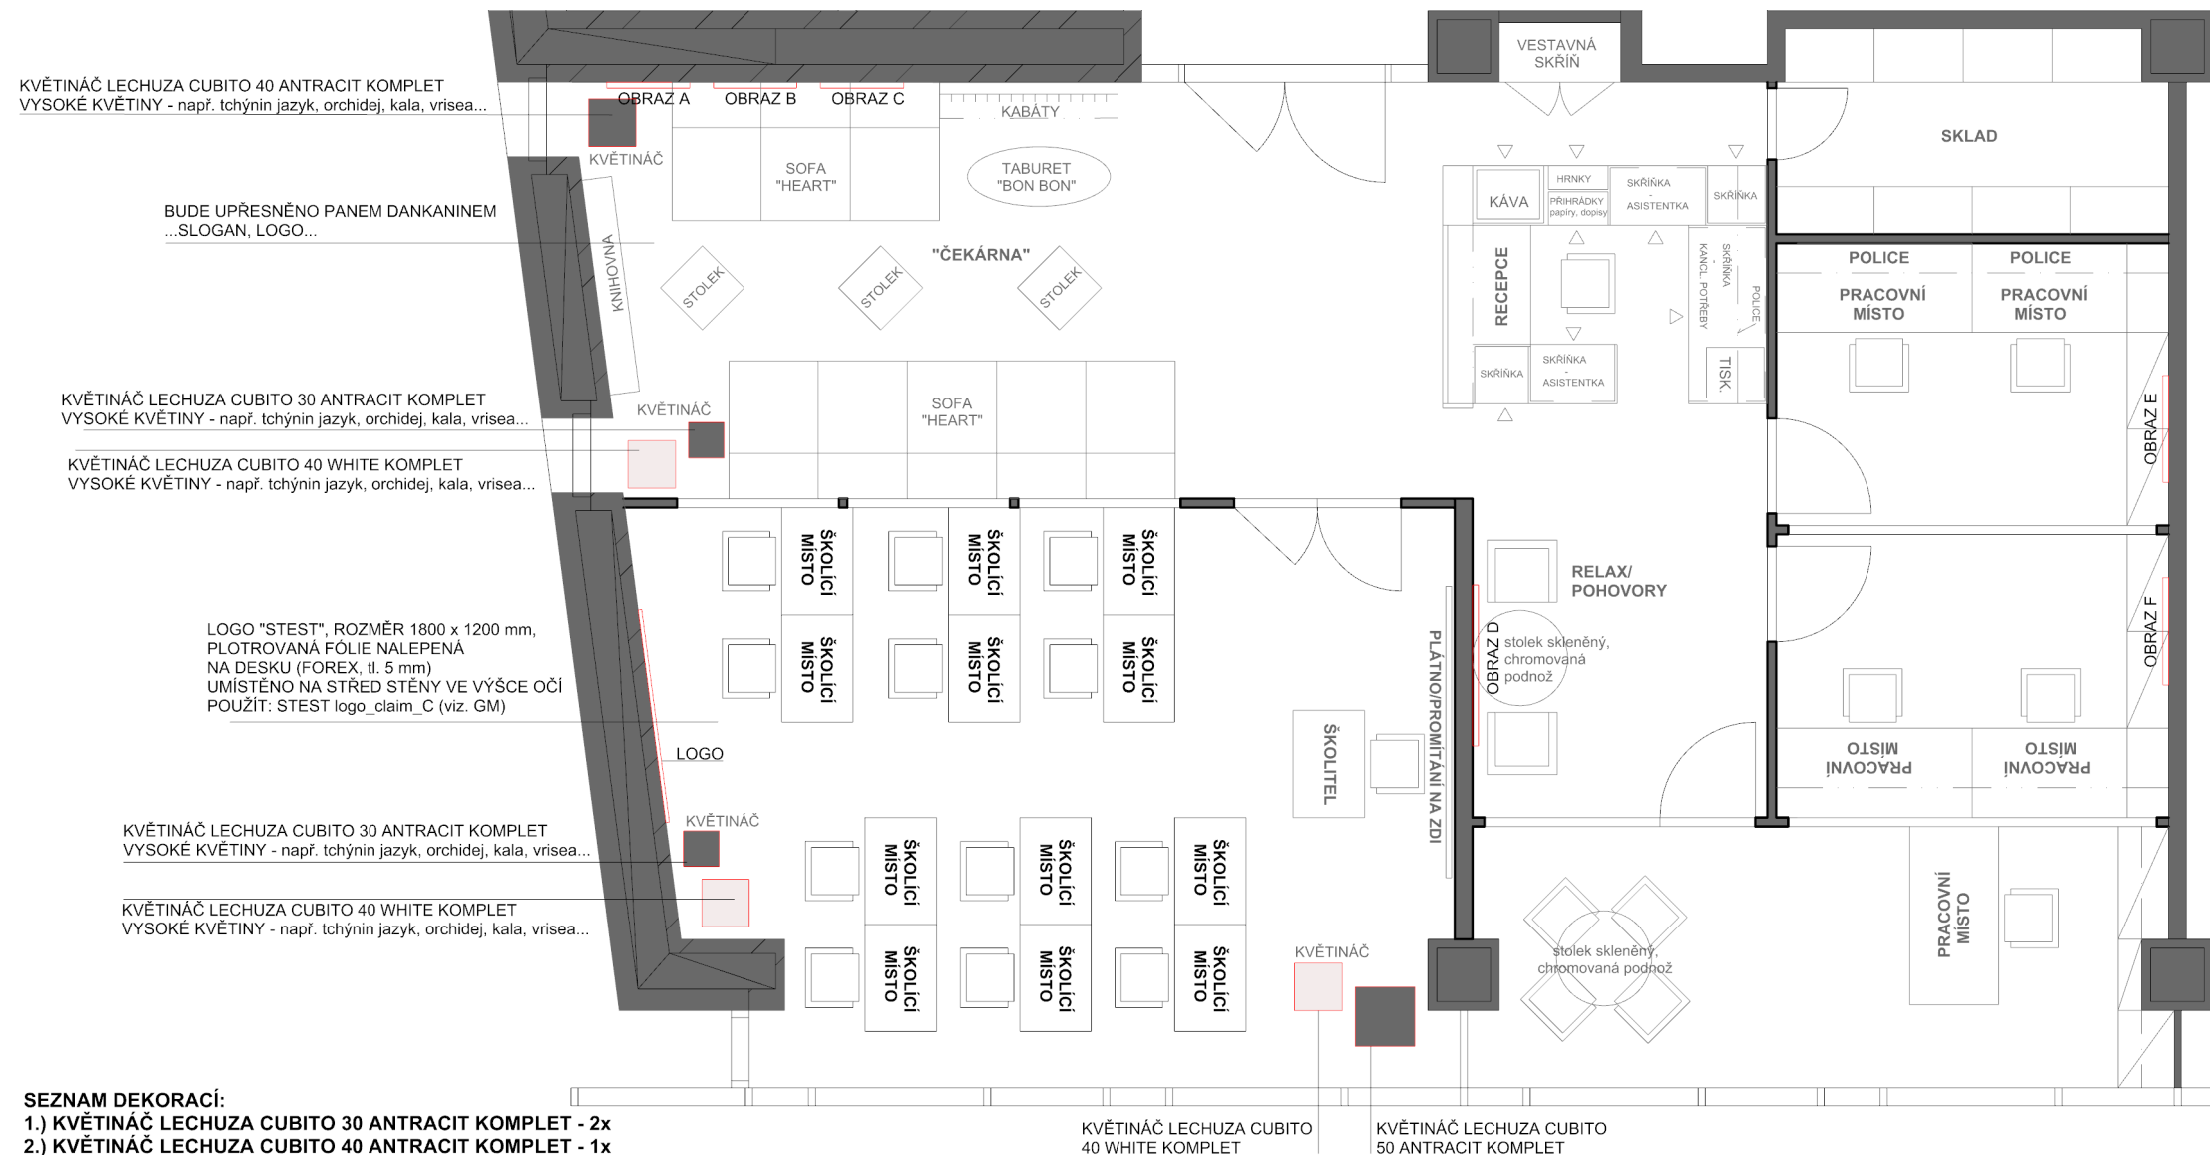


SEZNAM DEKORACÍ:


- 1.) KVĚTINÁČ LECHUZA CUBITO 30 ANTRACIT KOMPLET - 2x
- 2.) KVĚTINÁČ LECHUZA CUBITO 40 ANTRACIT KOMPLET - 1x
- 3.) KVĚTINÁČ LECHUZA CUBITO 50 ANTRACIT KOMPLET - 1x
- 4.) KVĚTINÁČ LECHUZA CUBITO 40 WHITE KOMPLET - 3x
- 5.) LOGO 1800 x 1200 MM - 1x
- 7.) OBRAZ - 6x (viz. příloha)

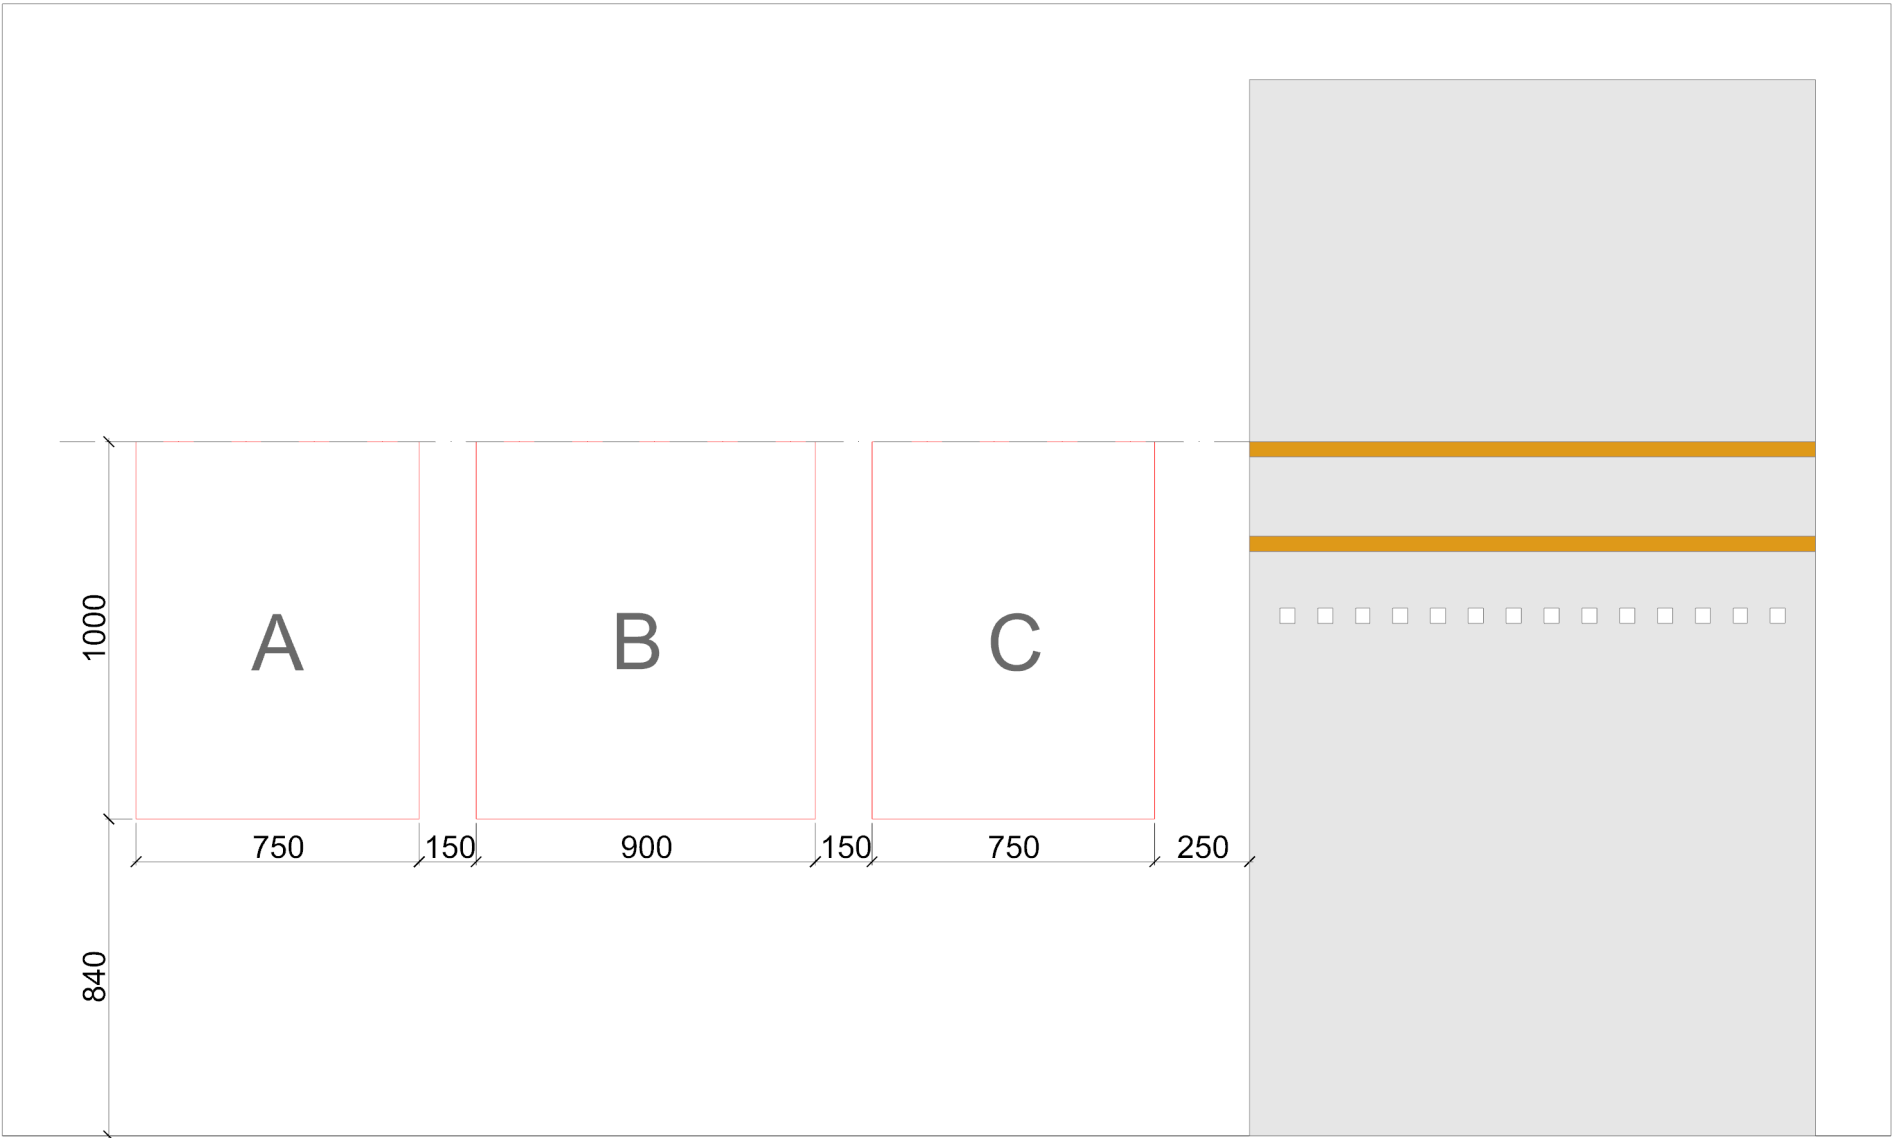


HLAVNÍ KANCELÁŘ

RELAX/POHOVORY

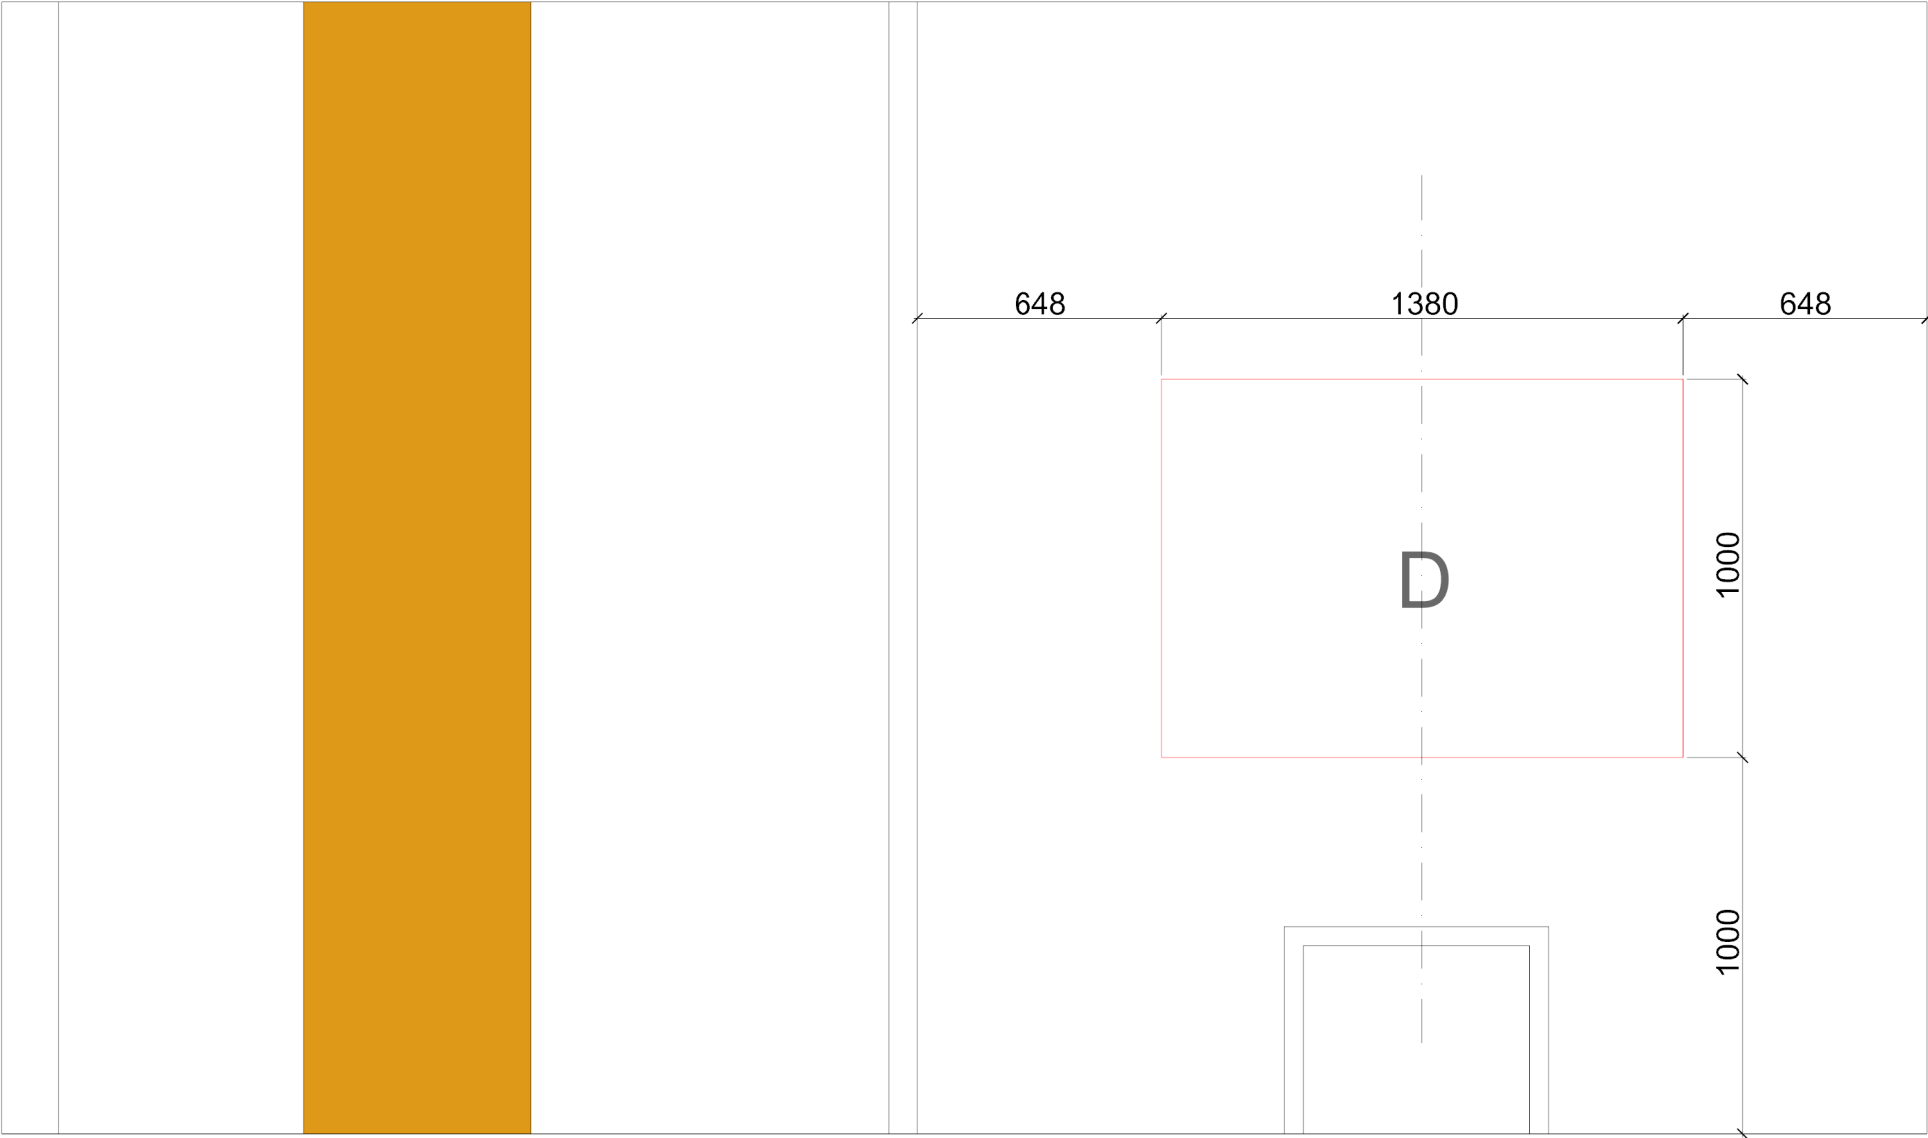


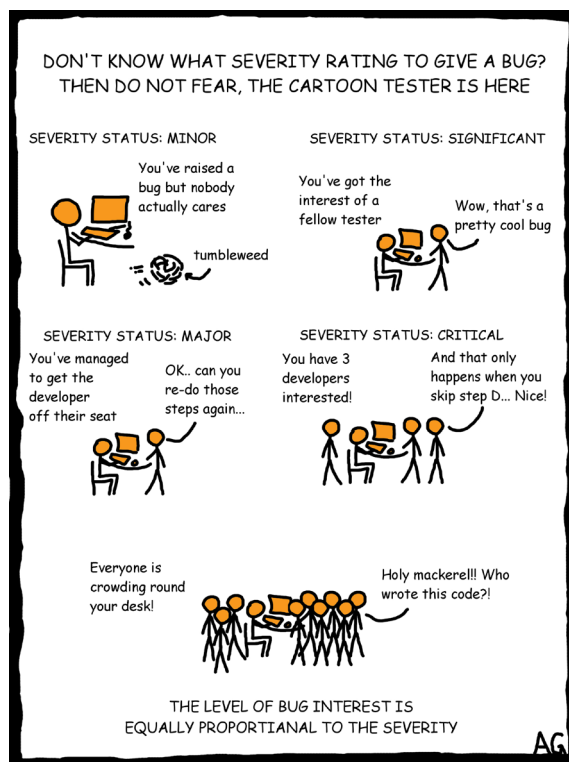


A - 75 x 100 cm - čekárna

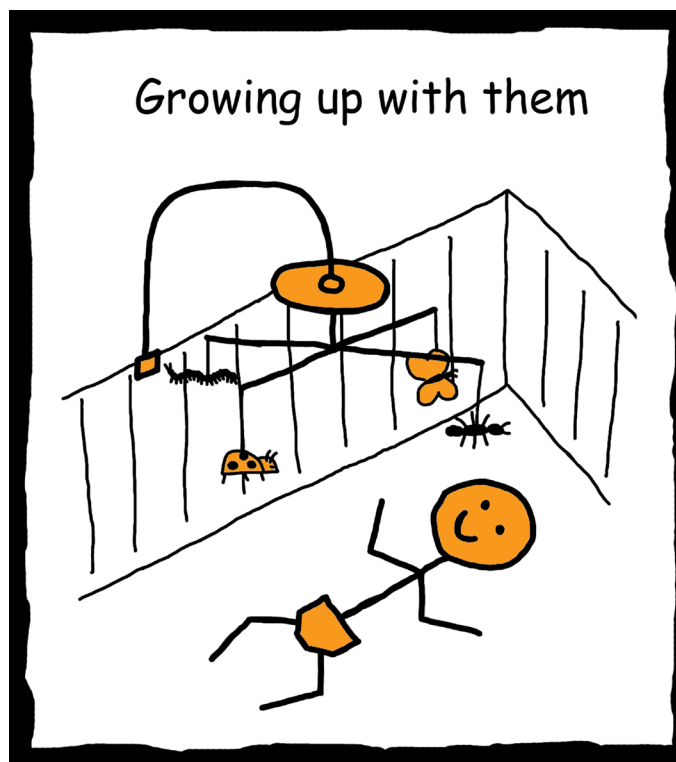


B - 90 x 100 cm - čekárna

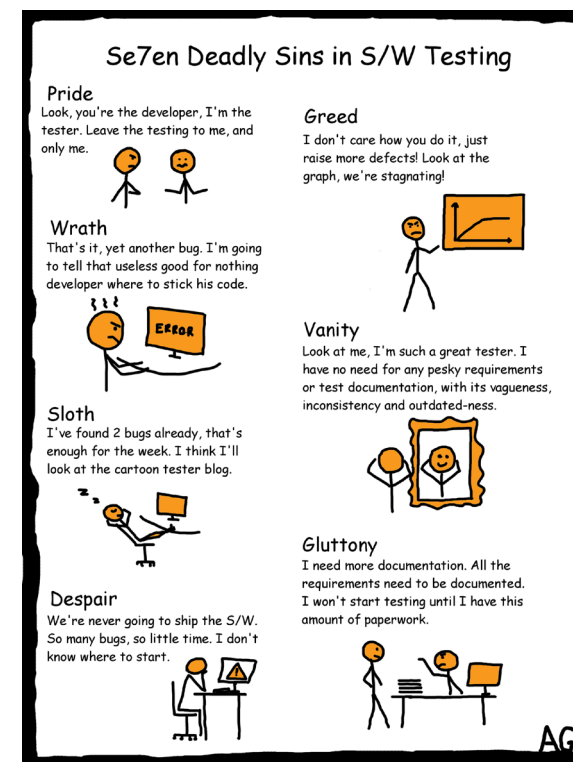


C - 75 x 100 cm - čekárna

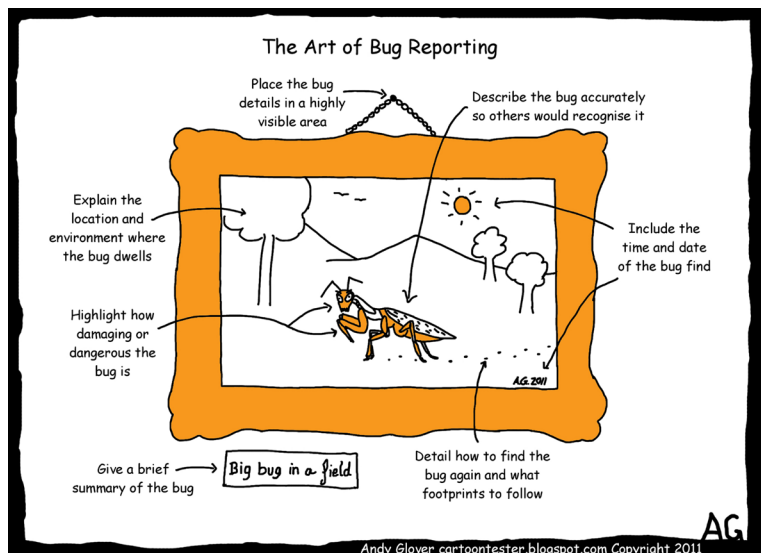

D - 138 x 100 cm - relax/pohovory

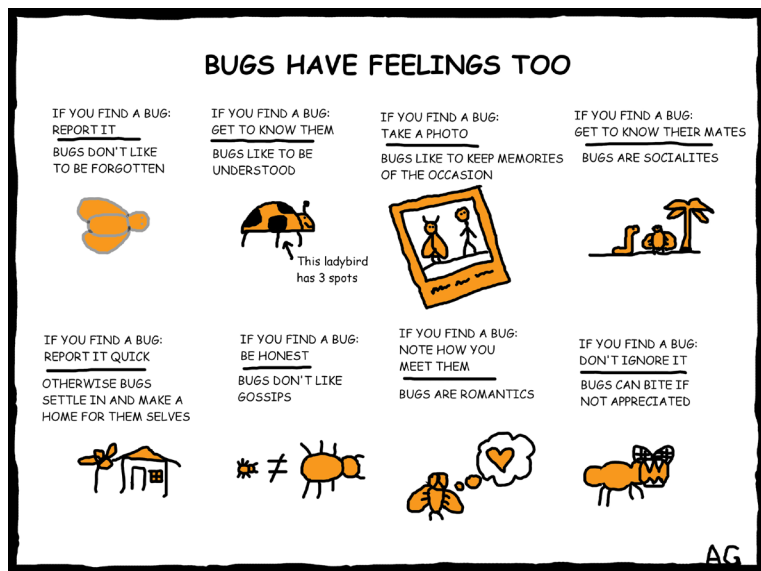



E - 100 x 75 cm - kancelář 1

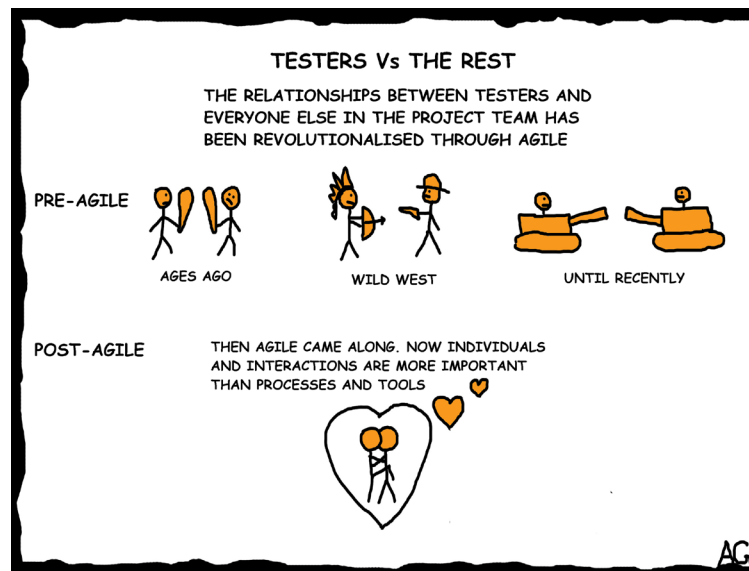



F - 100 x 75 cm - kancelář 2




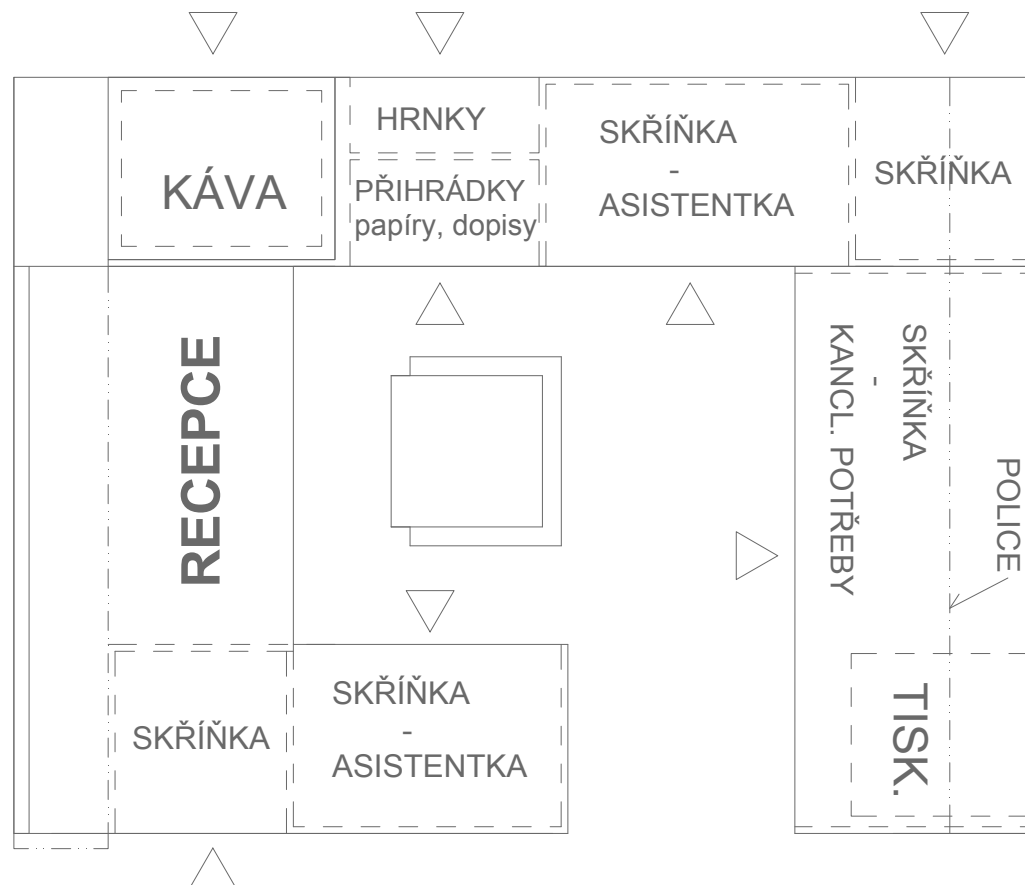


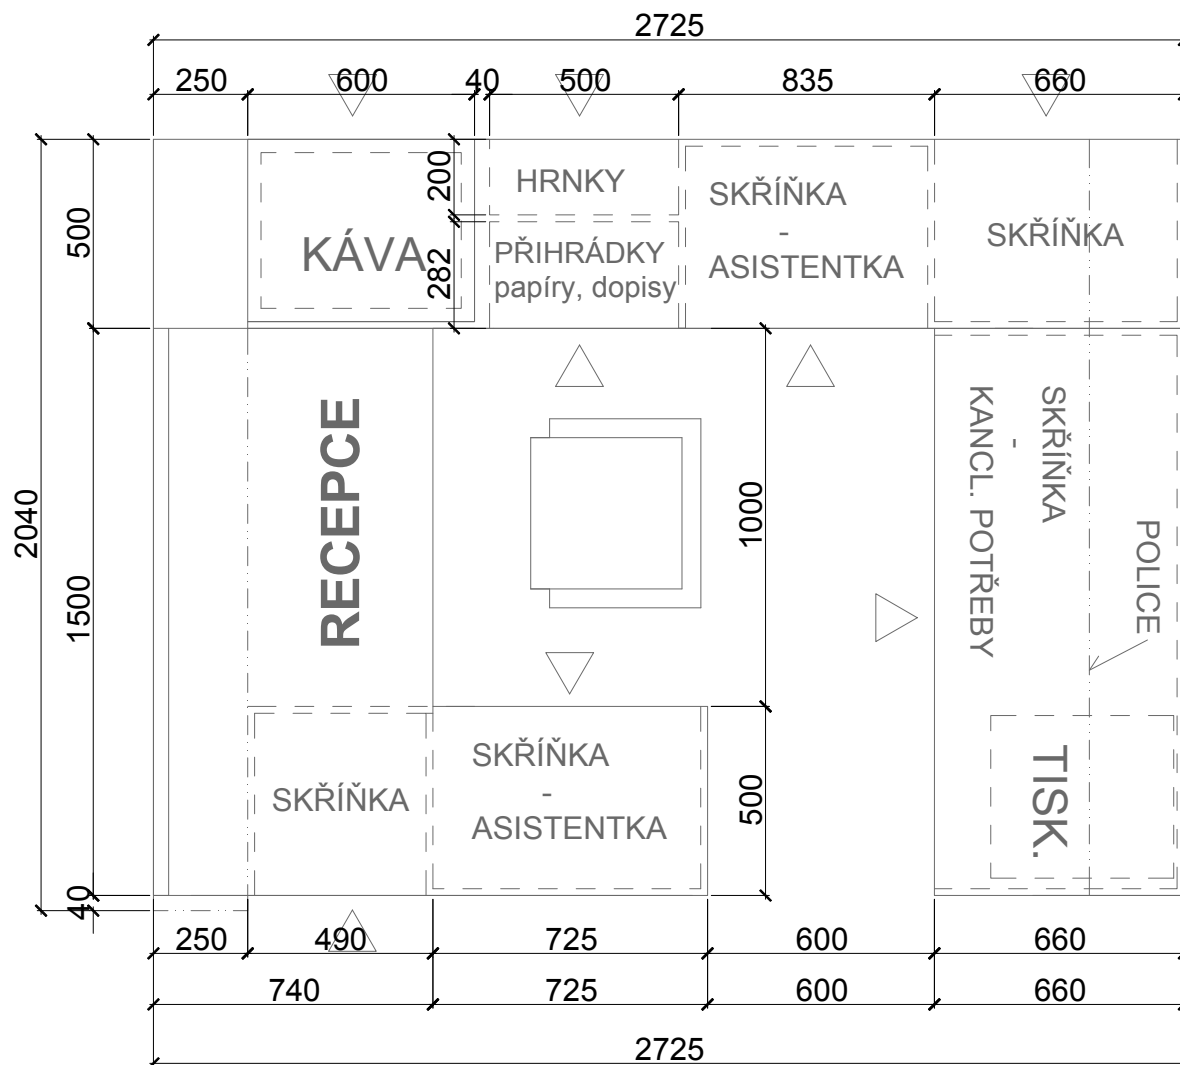


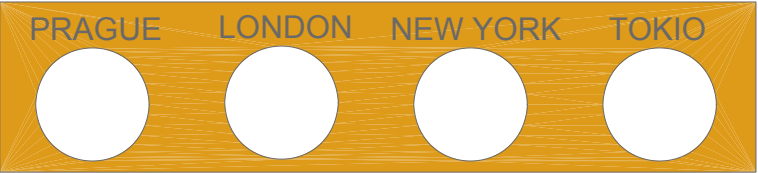

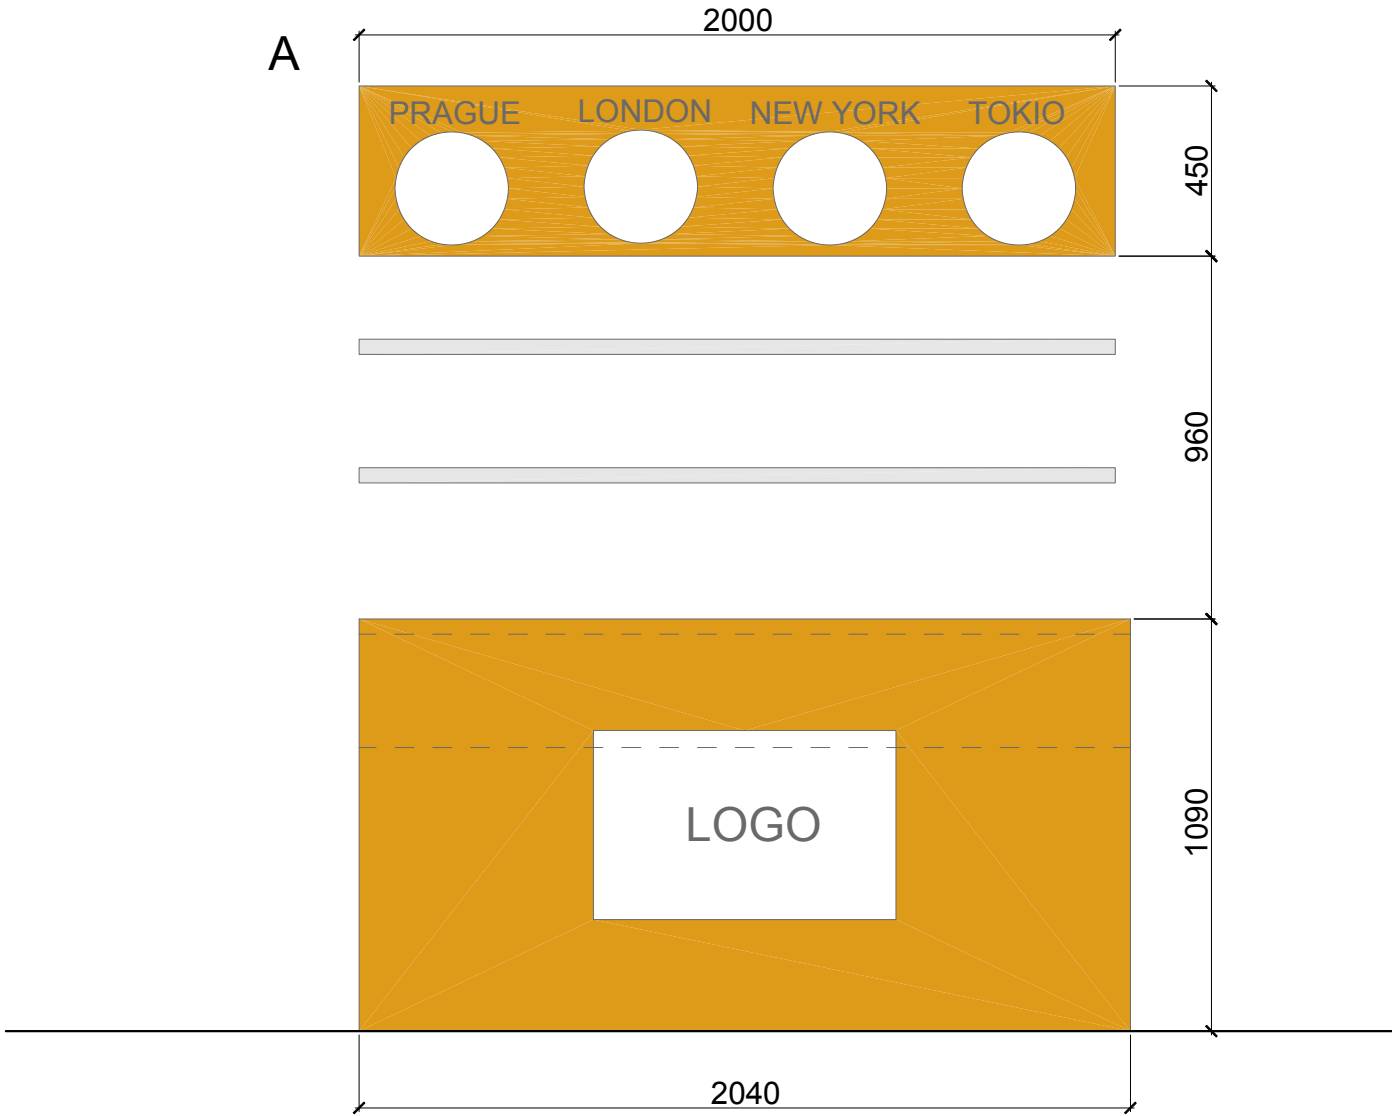


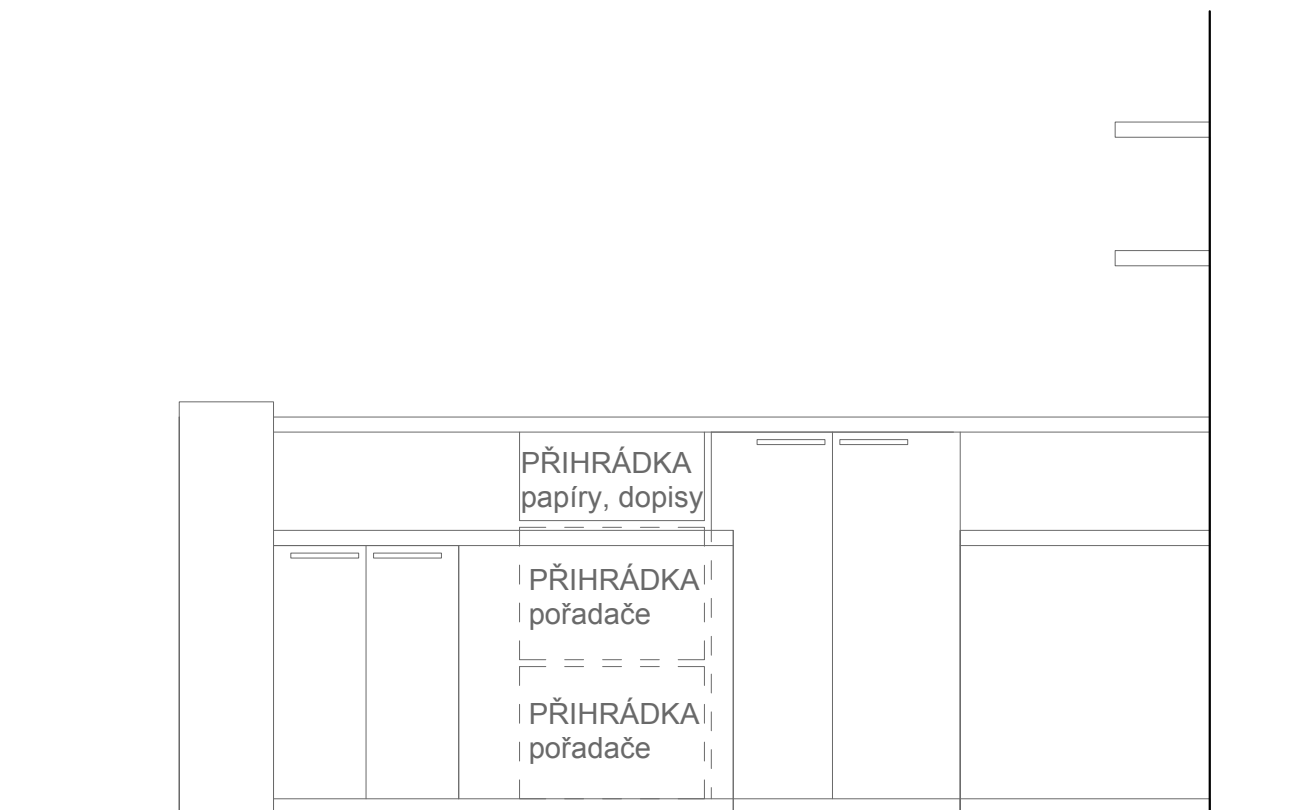

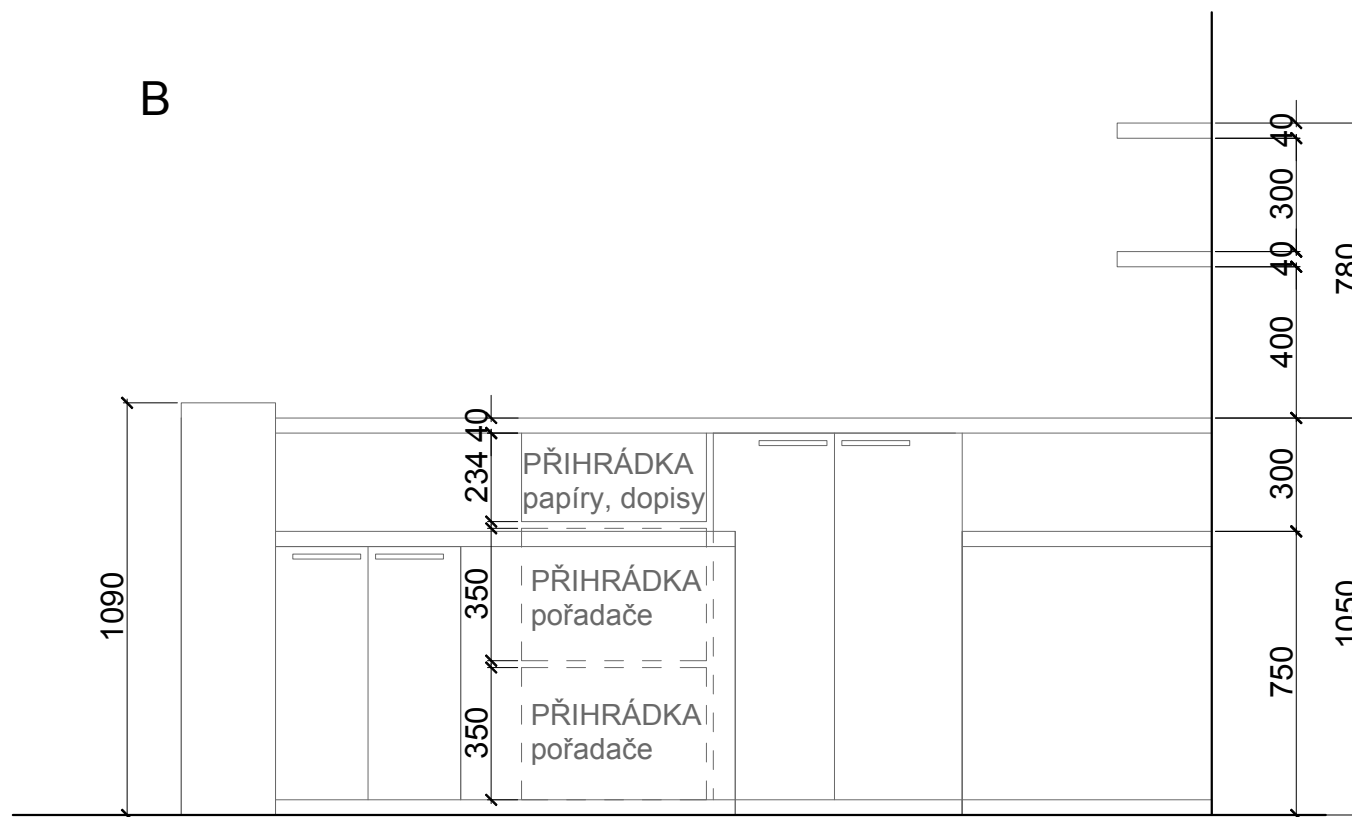


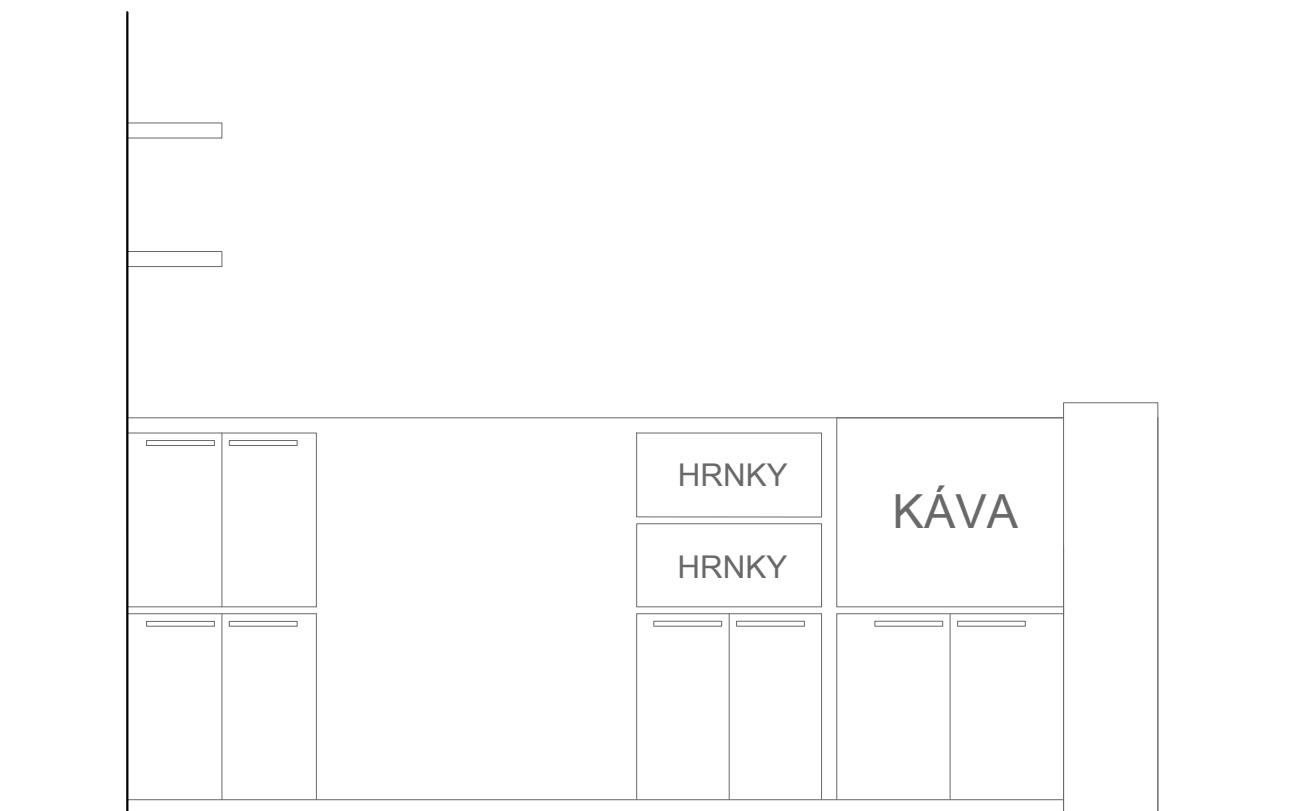


recepce
pohled C 1:20

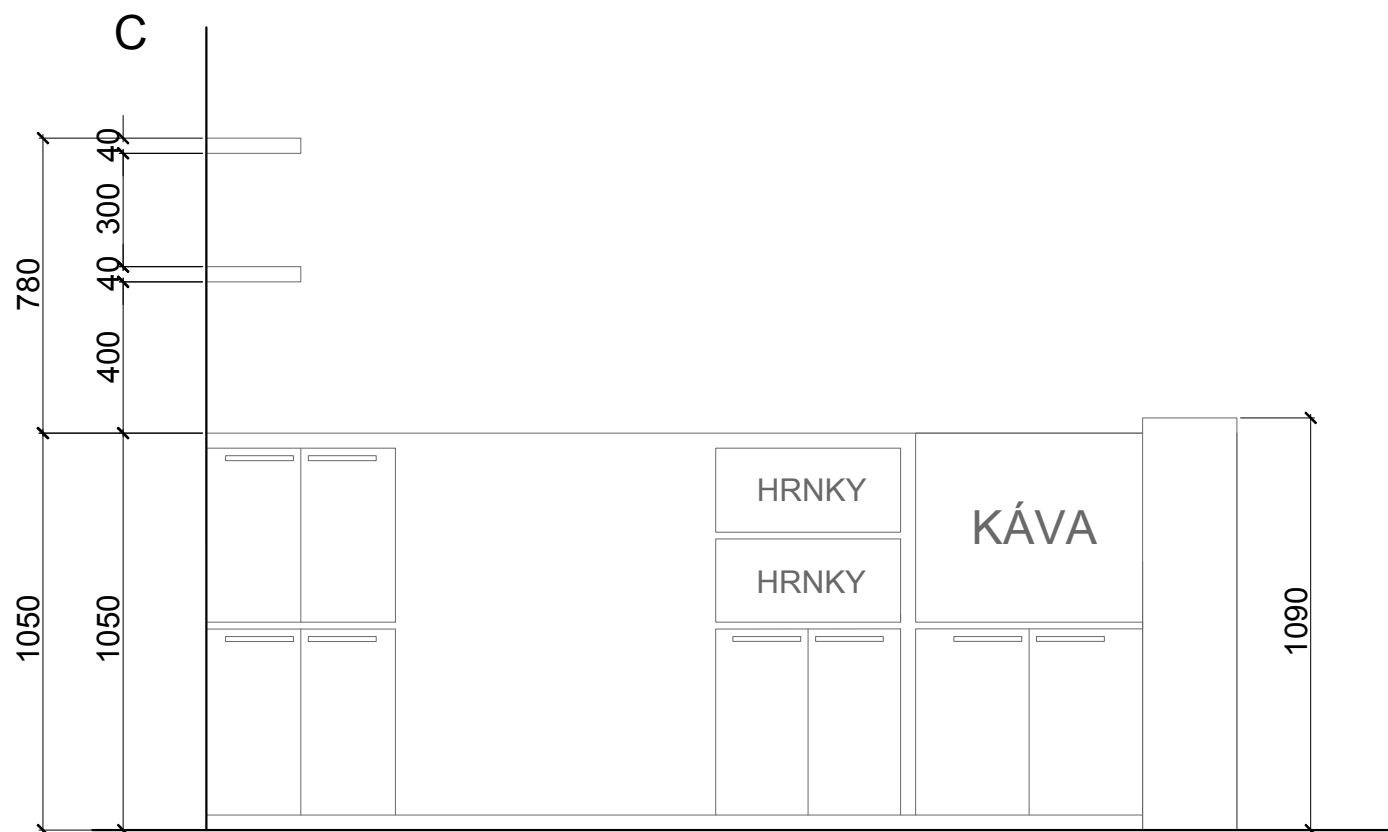


recepce
objemové řešení

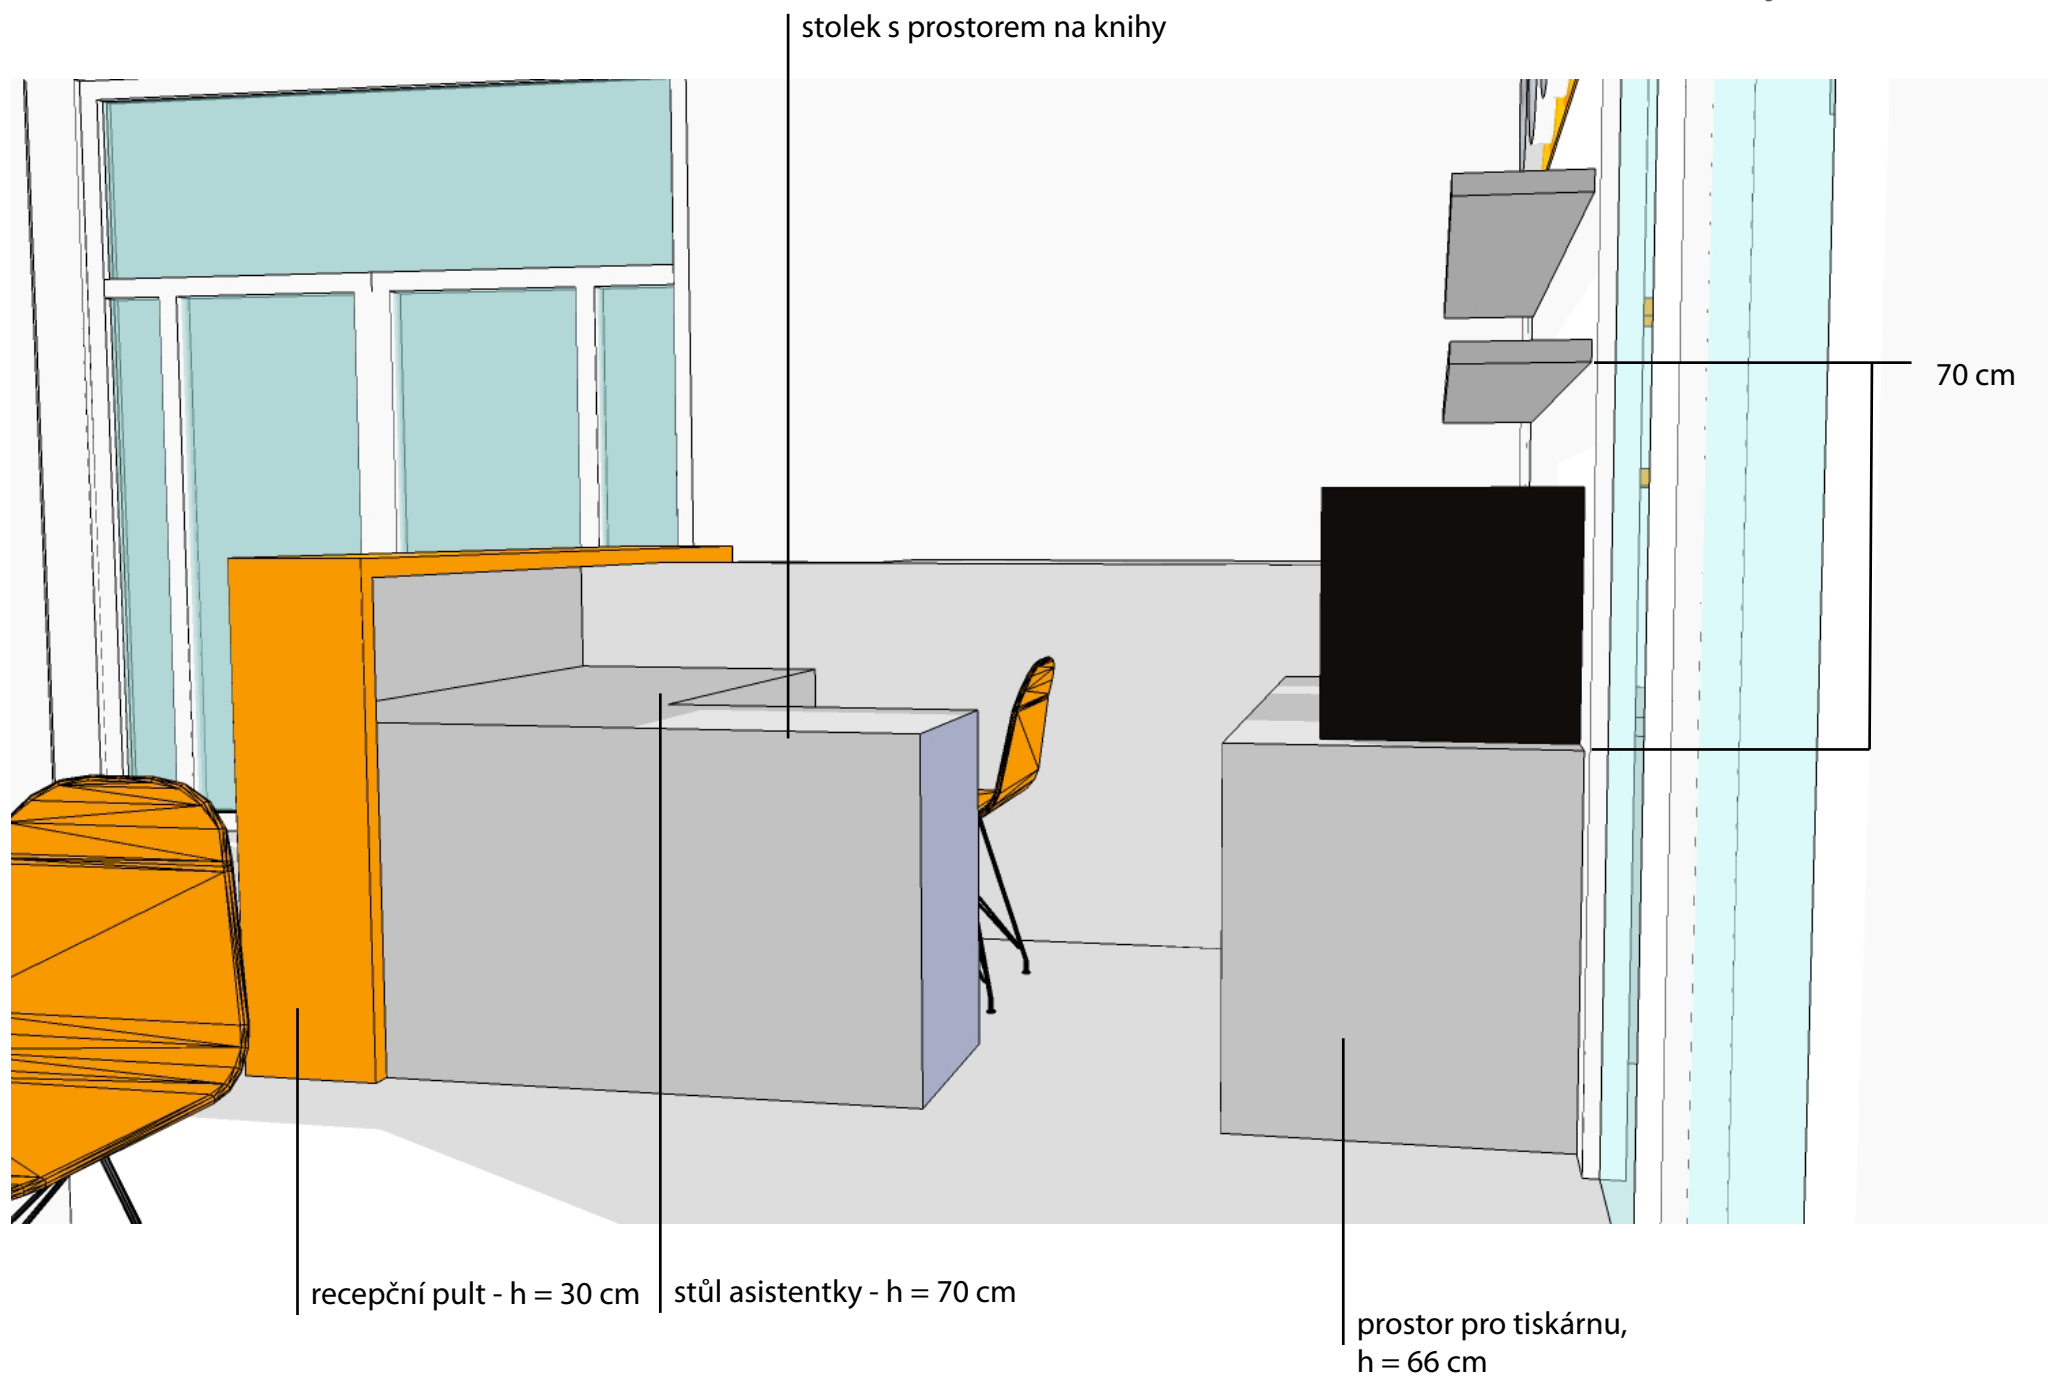

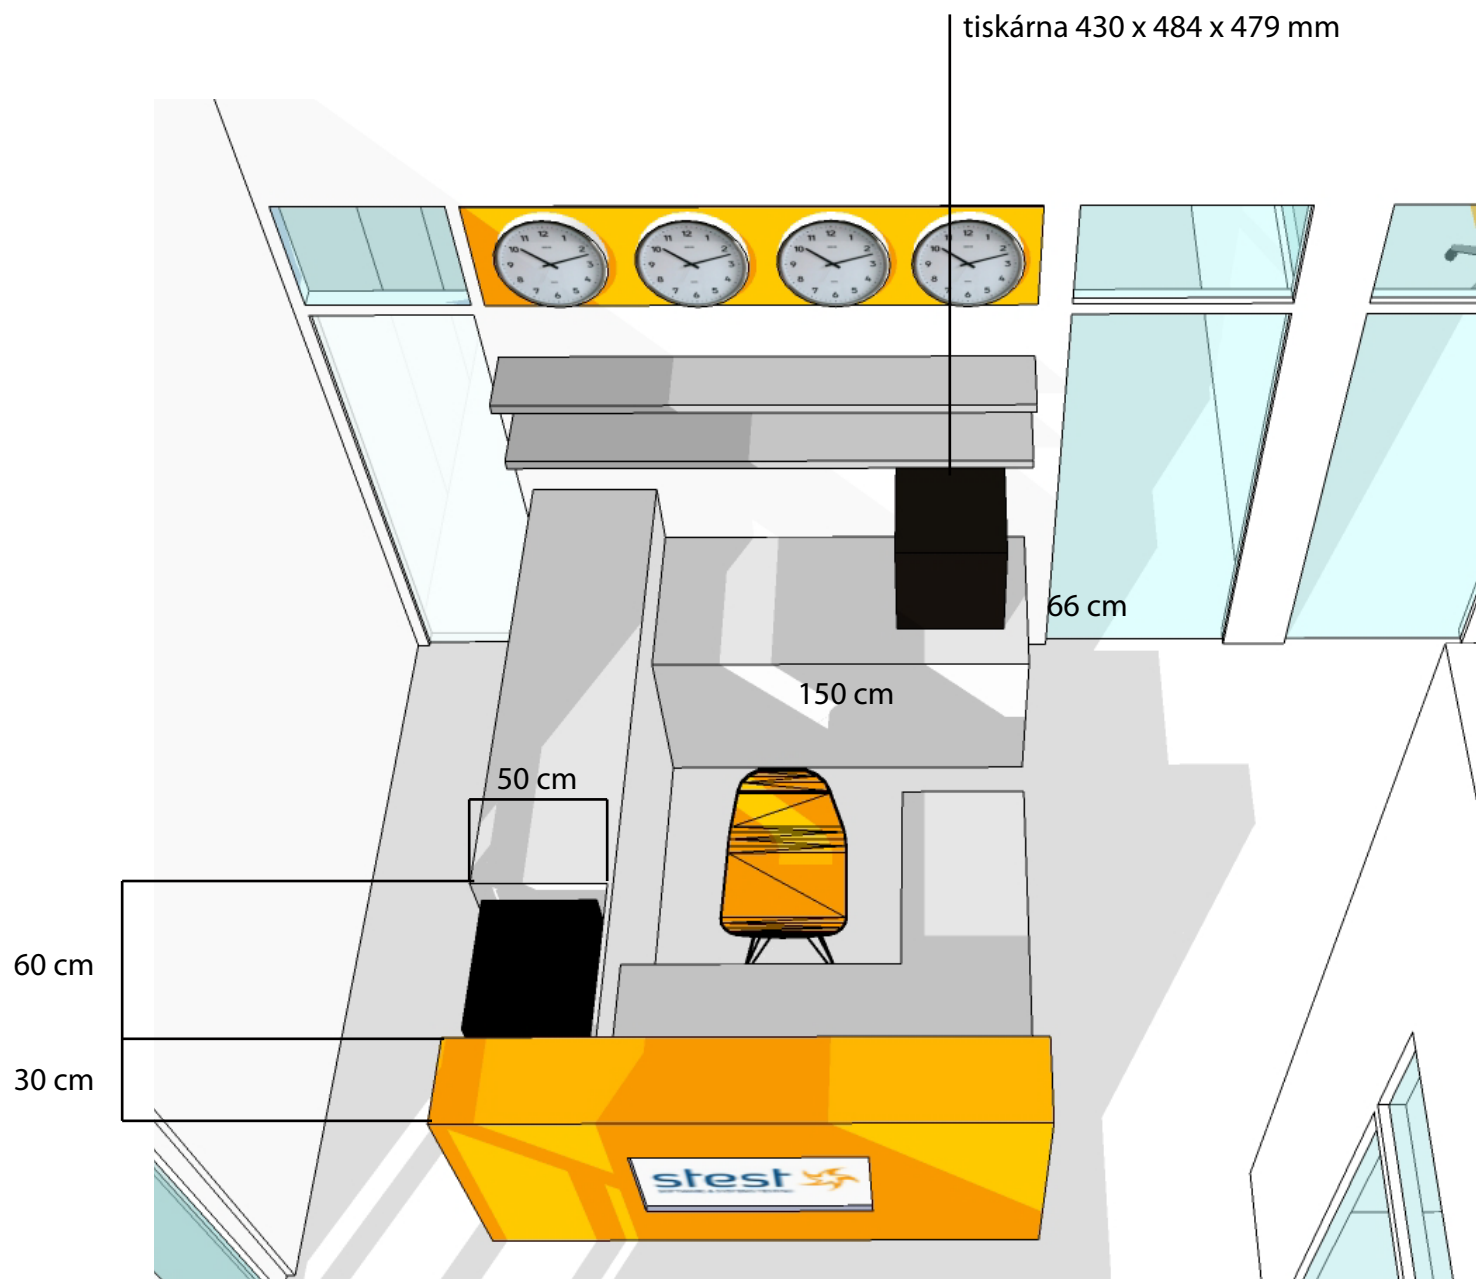


VĚŠÁKOVÁ STĚNA

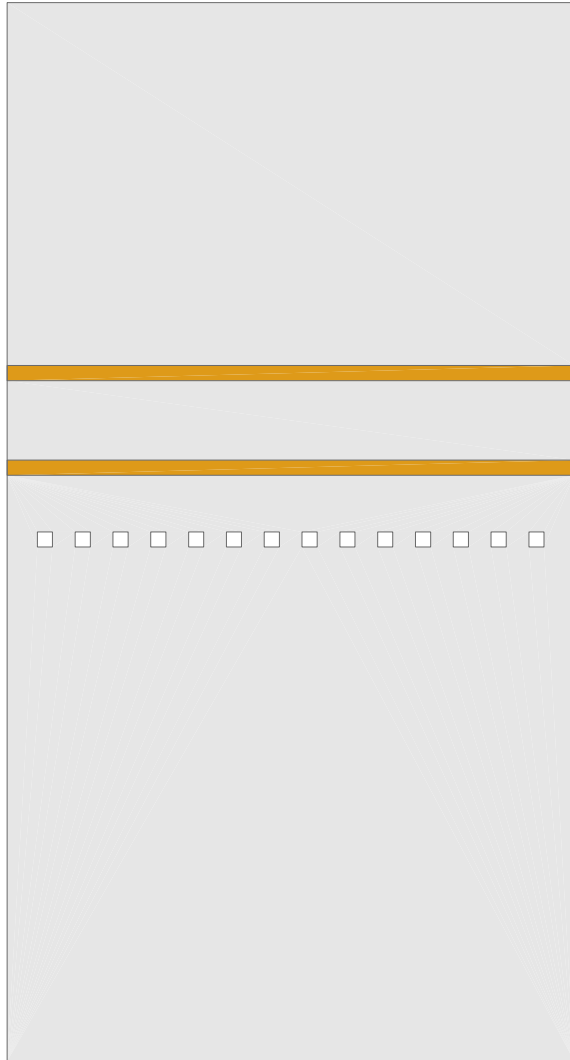


STOLKY V ČEKÁRNĚ




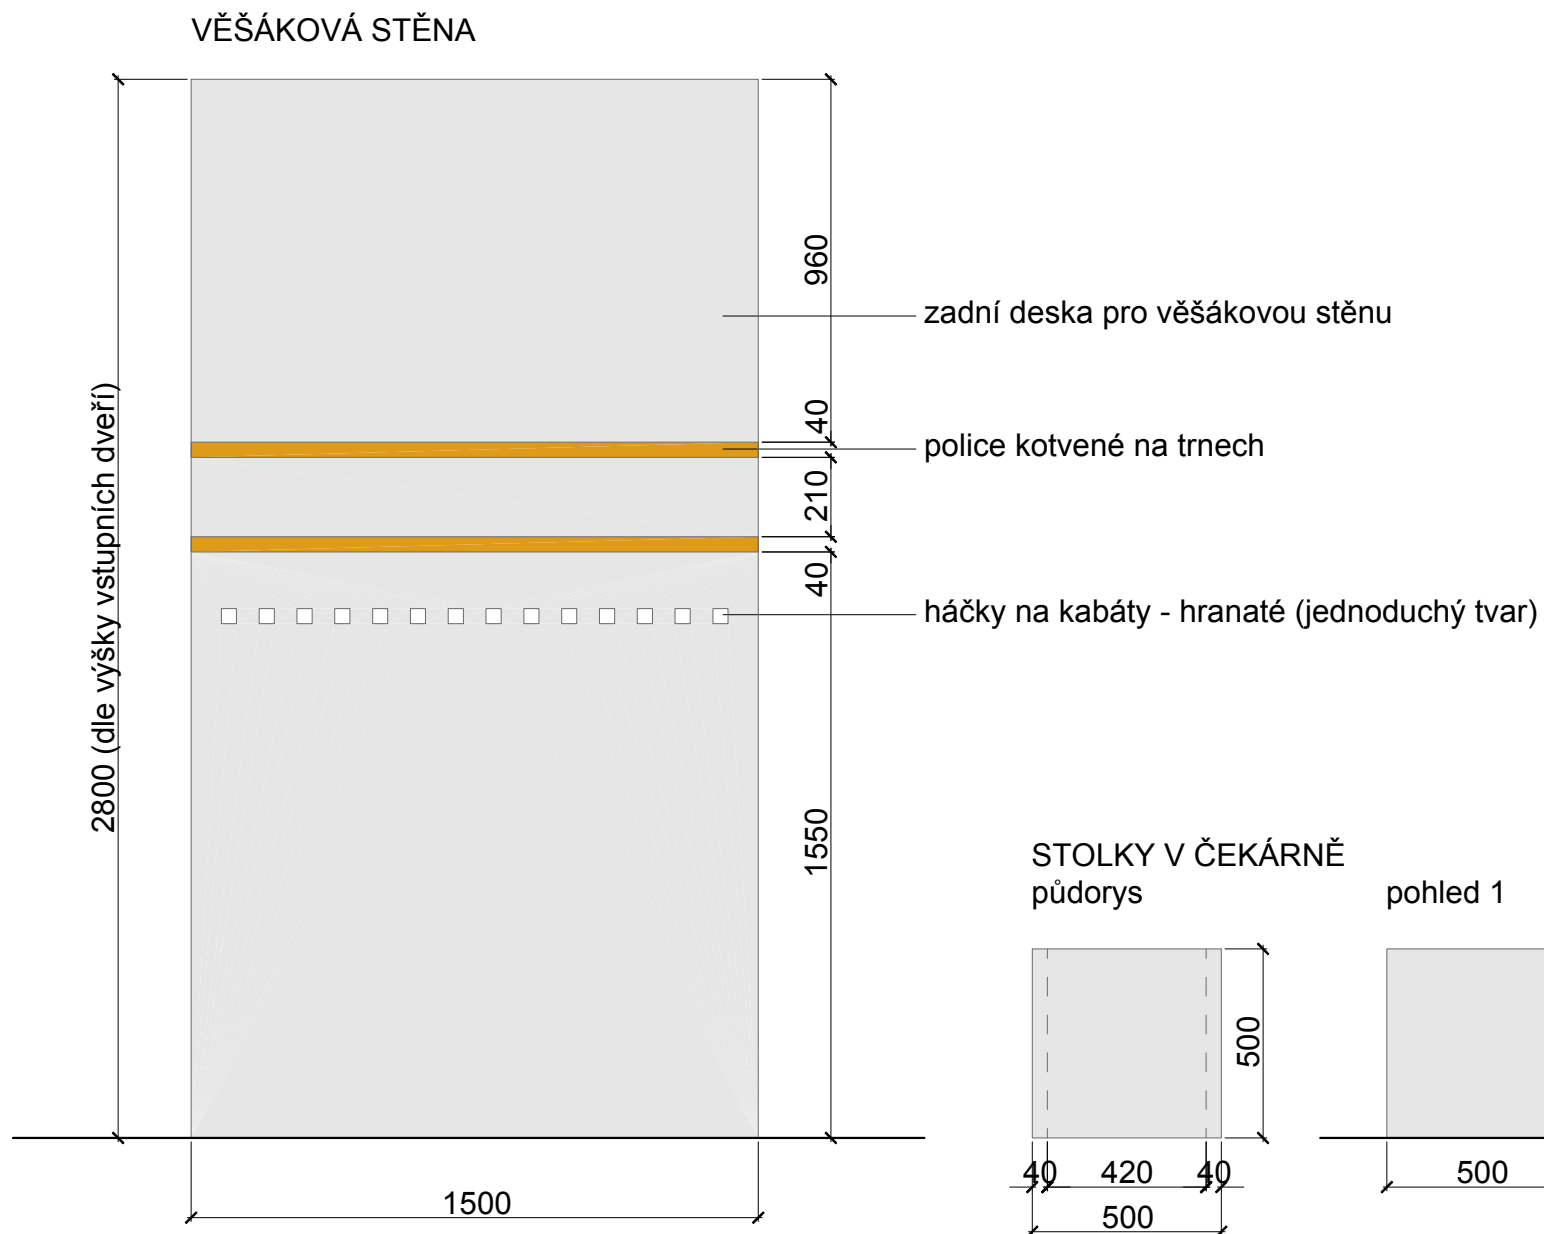


STOLKY V ČEKÁRNĚ
půdorys

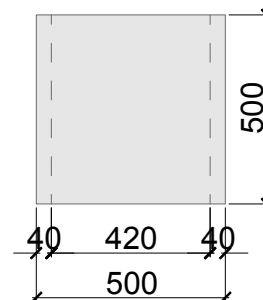

pohled 1

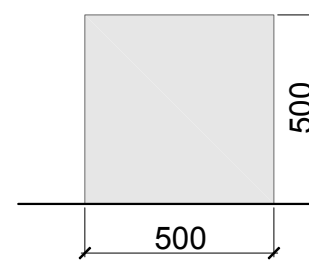

pohled 2

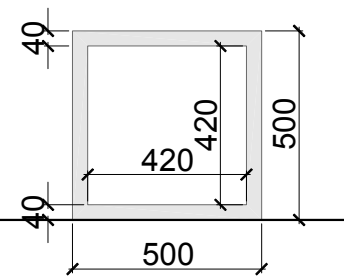


KNIHOVNA

pohled

čekárna
pohled, řez 1:20

řez

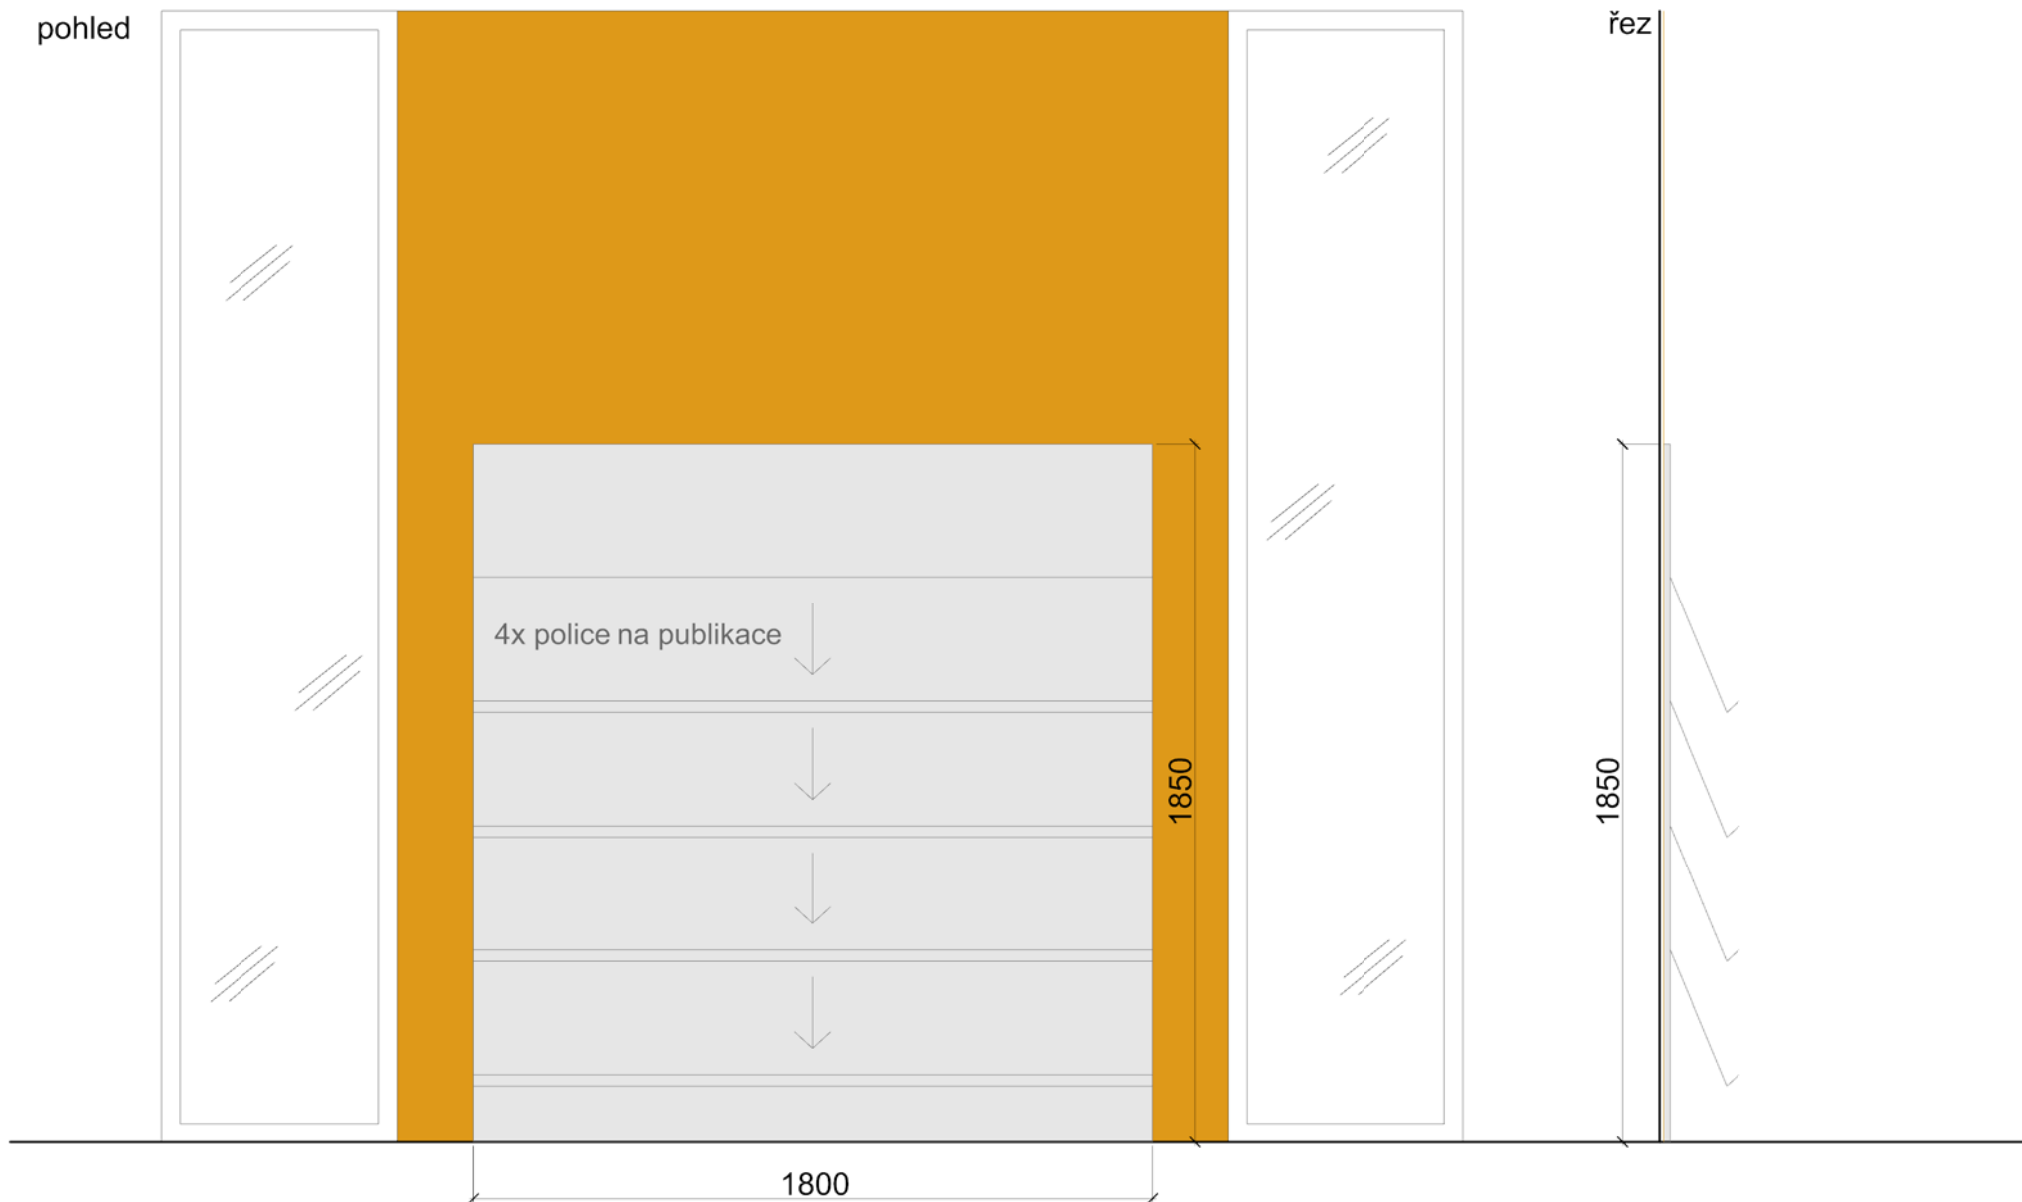




čekárna - sedačky/taburet/stolek

referenční obrázky
pohled, půdorys 1:20

STOLEK

půdorys

pohled 1

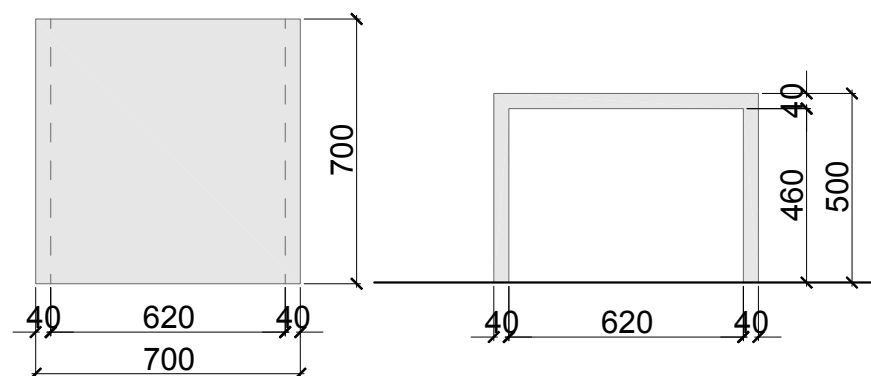

Nábytek Scandium

- HEART
- BON-BON

Poznámka:

- nábytek v odstínu


- 1.) žlutá - RAL 1037 (sluneční žlutá)
- 2.) šedá - RAL 7040 (okenní šedá)

odkládání kabátů


odborné publikace

čekárna



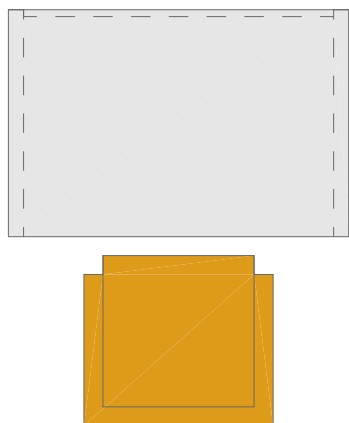


půdorys

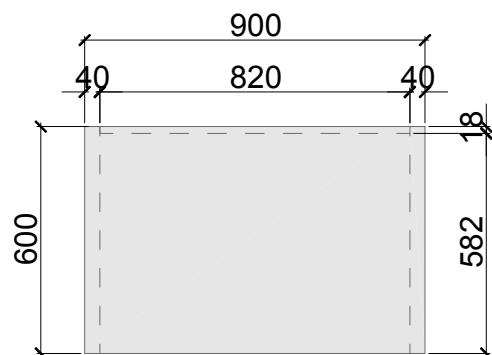

pohled 1

pohled 2

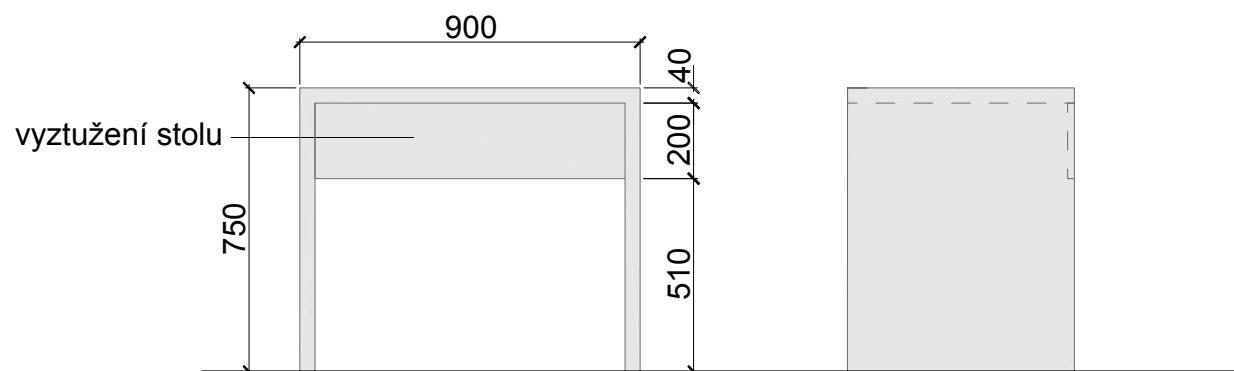

vyztužení stolu


židle konference - barva: žlutá - RAL 1037 (sun yellow)




logo Stest

školící místa

kancelář
pohled, půdorys 1:20

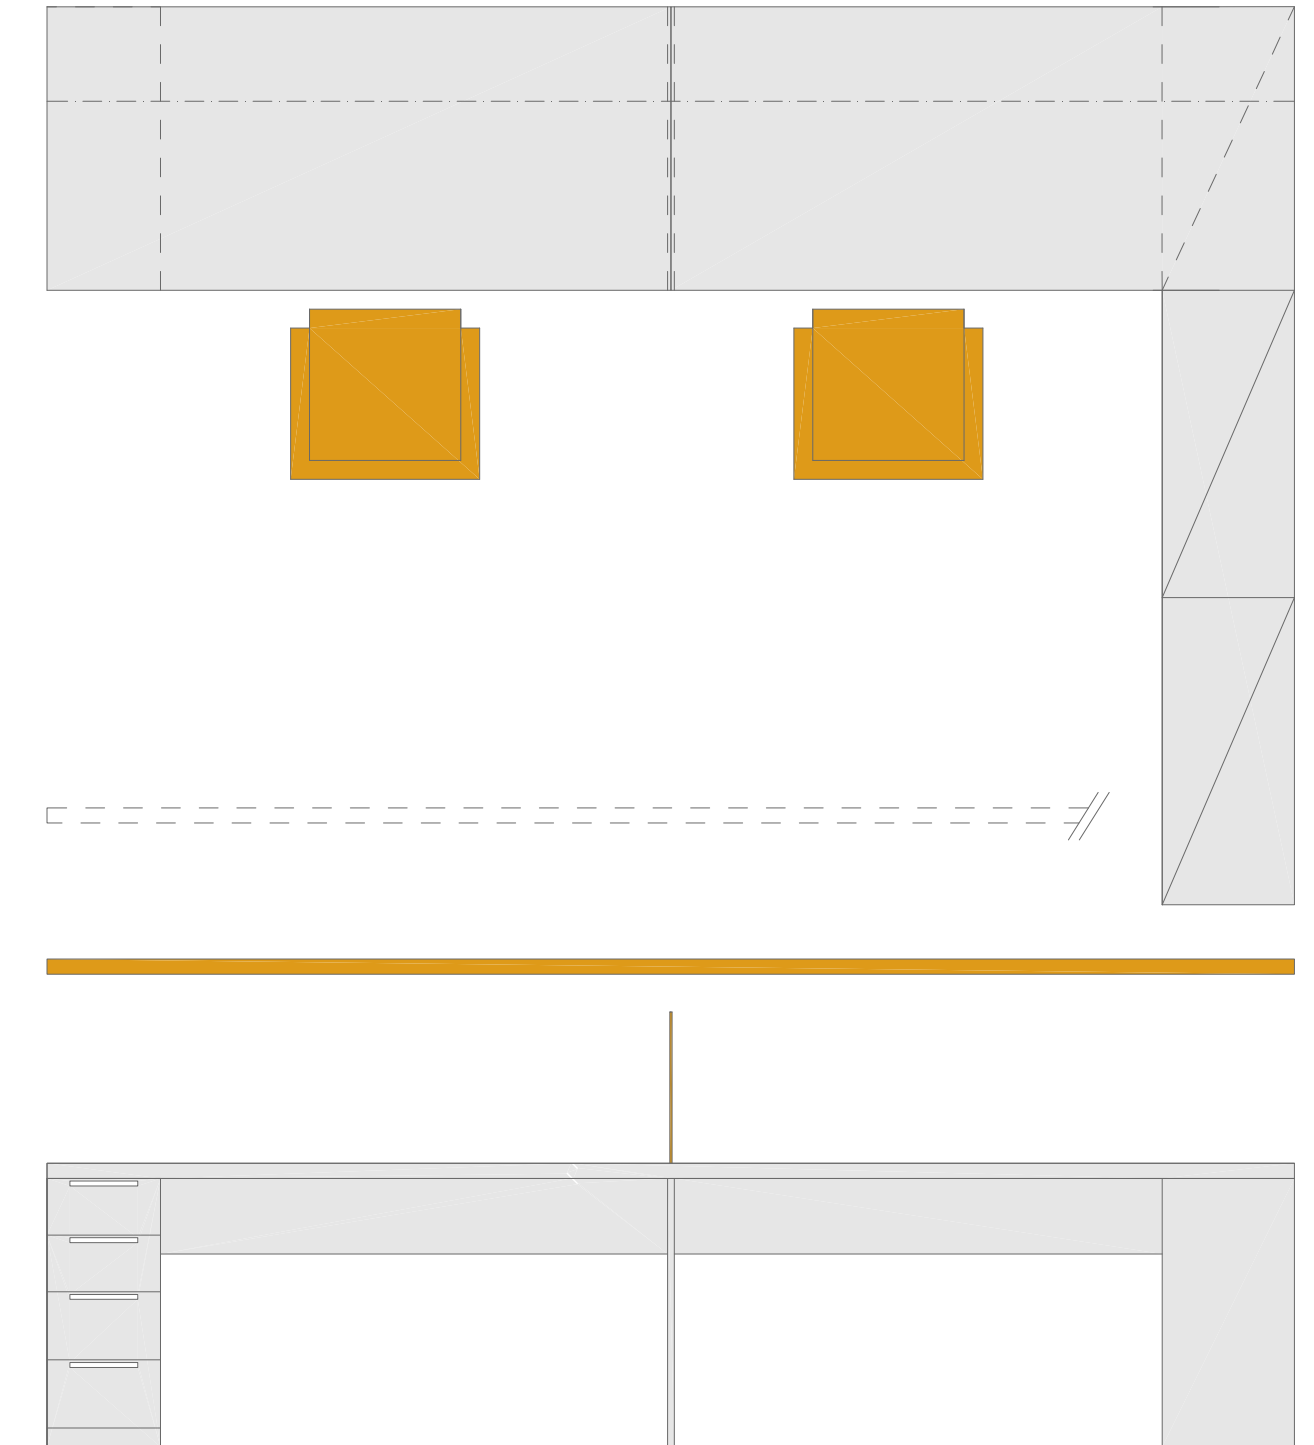


půdorys

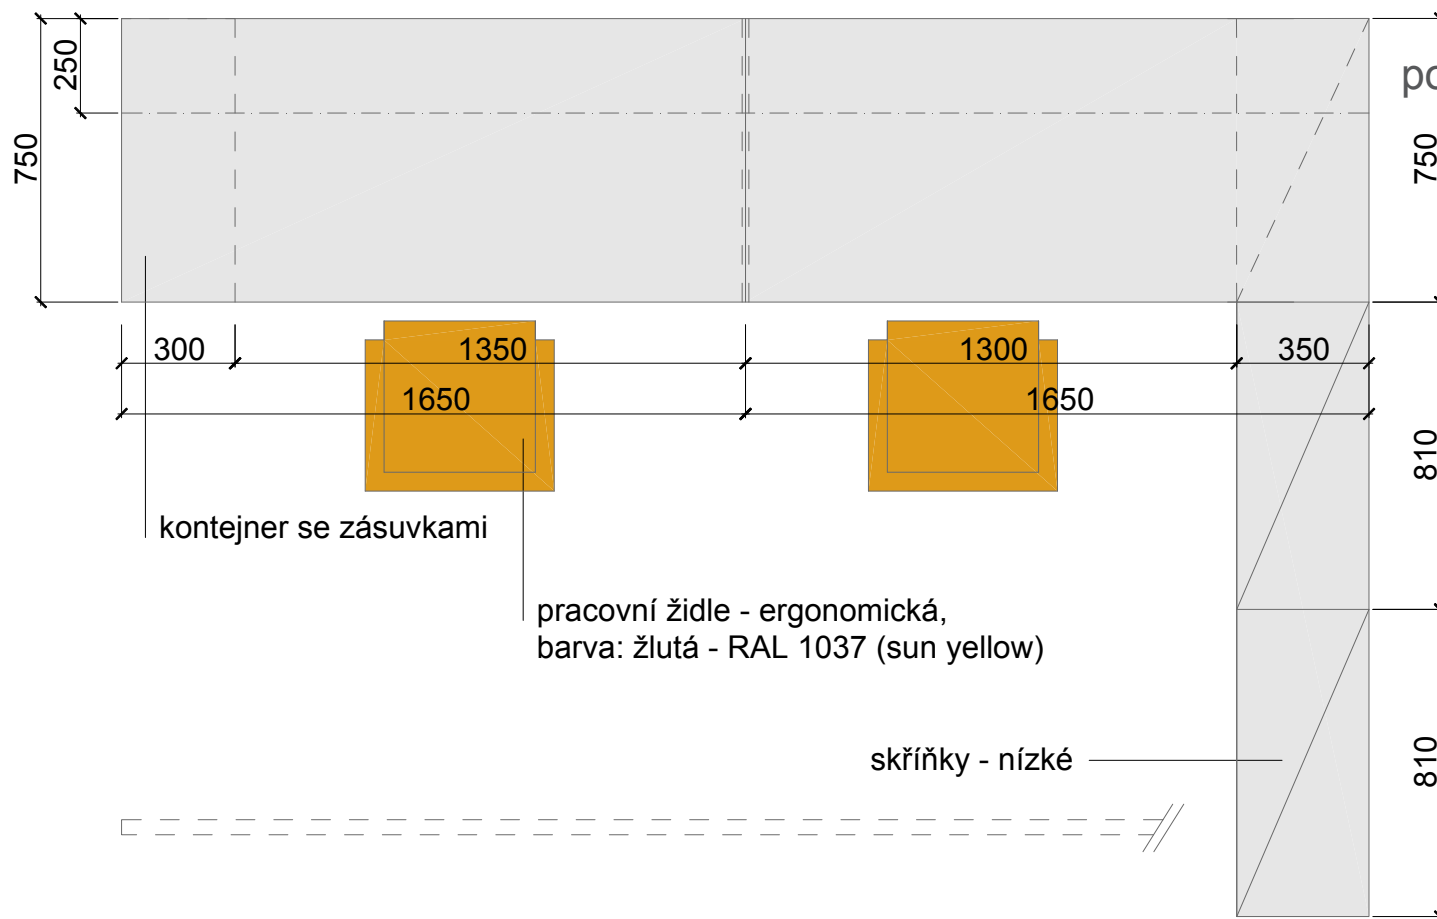



pohled

police kotvená na trny
barva: žlutá RAL 1037
(zadní kancelář - police
2x)



kontejner se zásuvkami
úchytky - jednoduché,
kovové

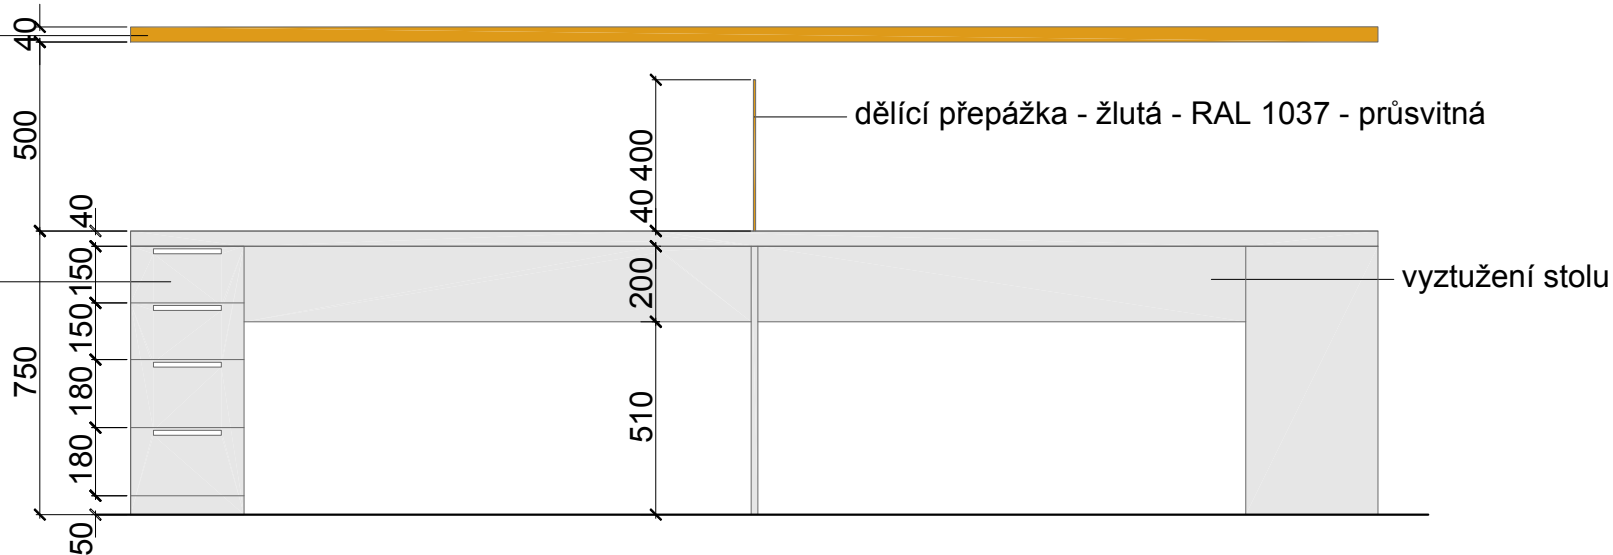



kancelář
pohled, půdorys 1:20

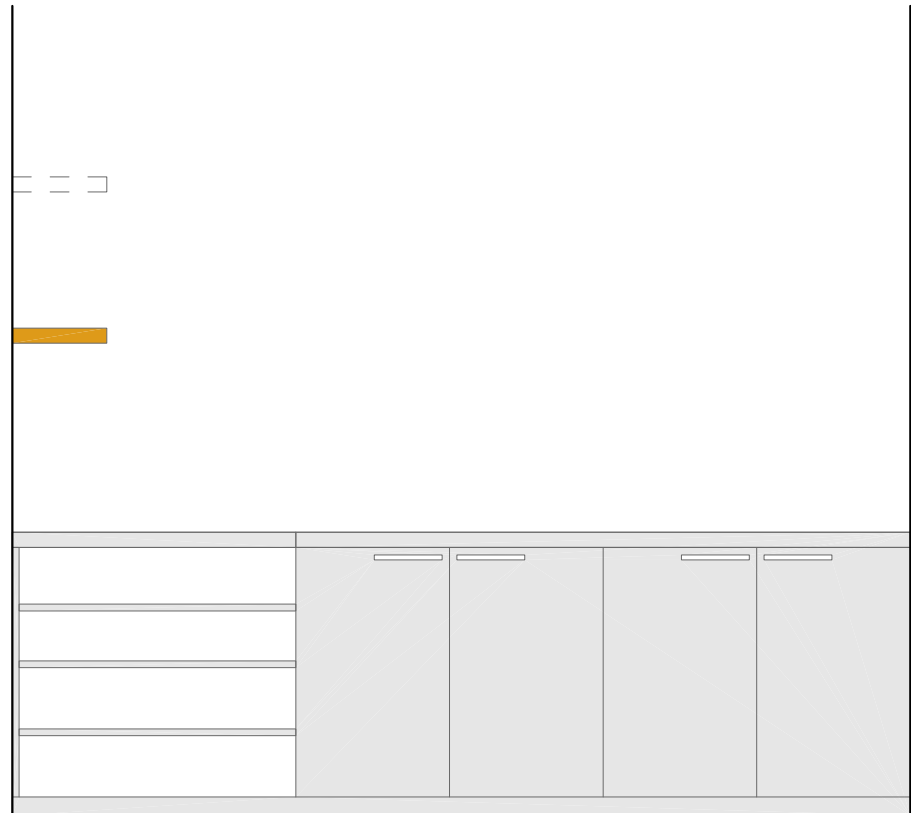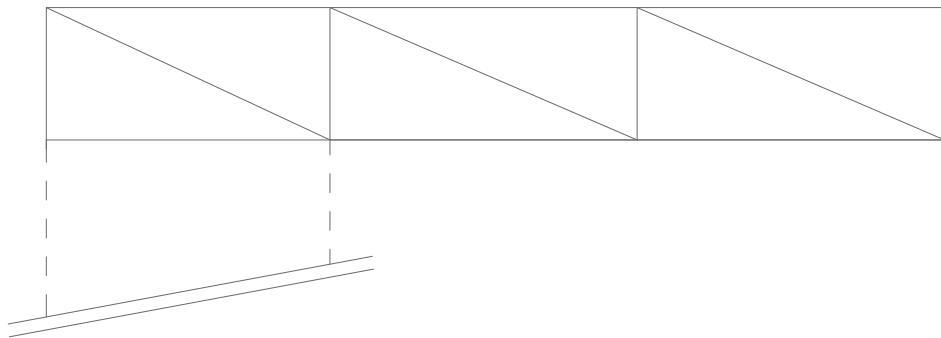

kancelář
pohled, půdorys 1:20

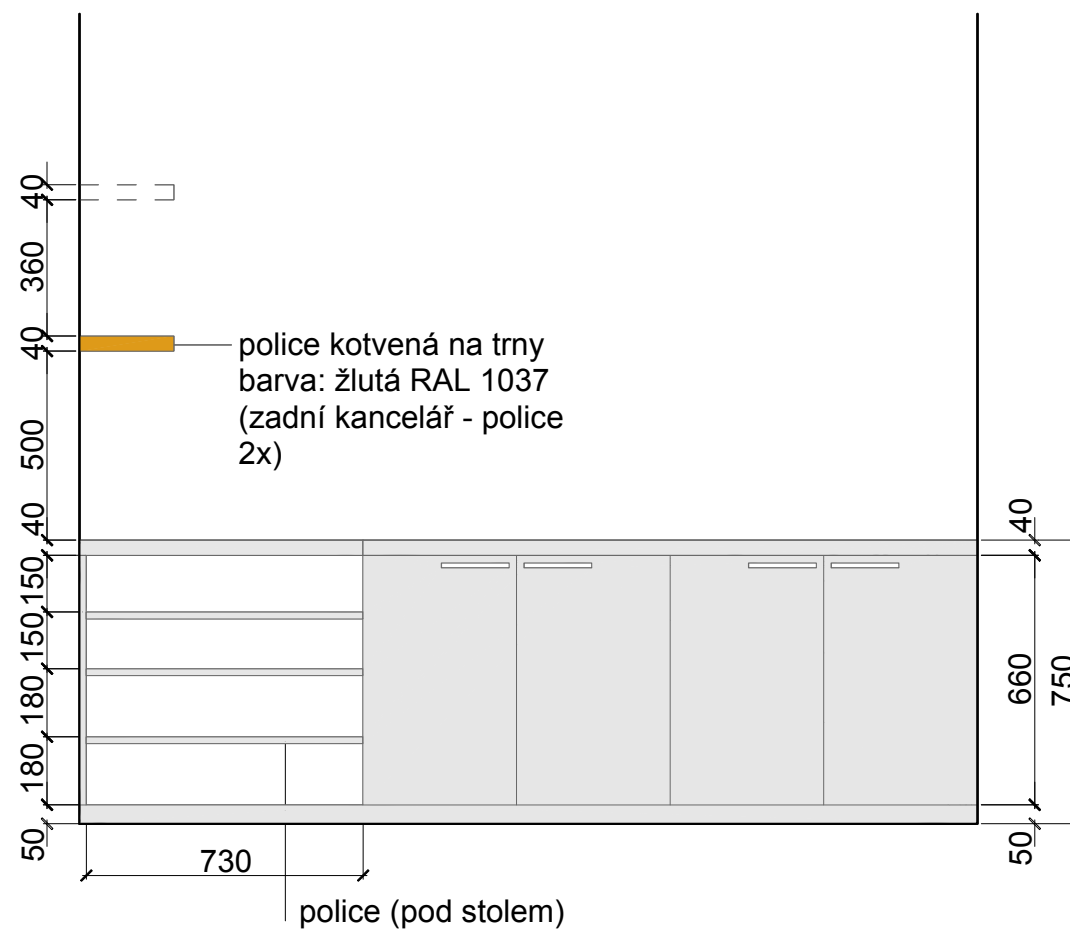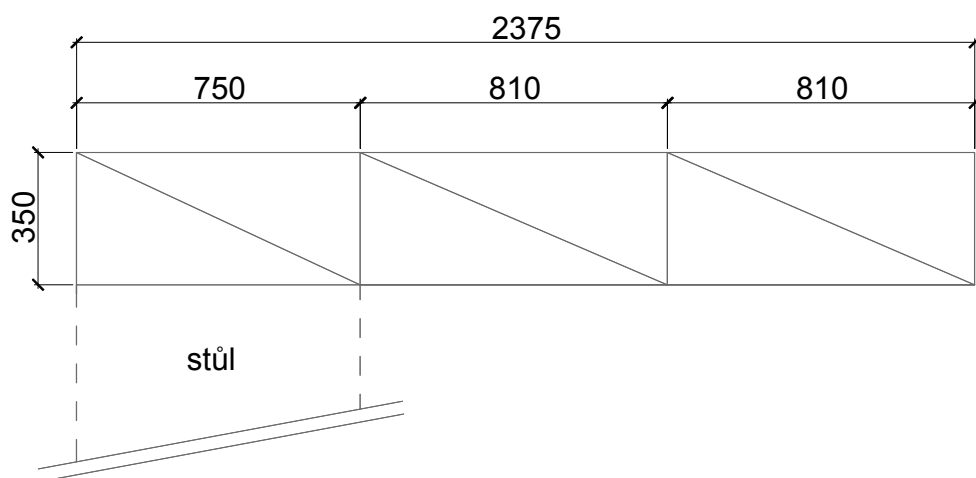


kancelář - hlavní
pohled, půdorys 1:20

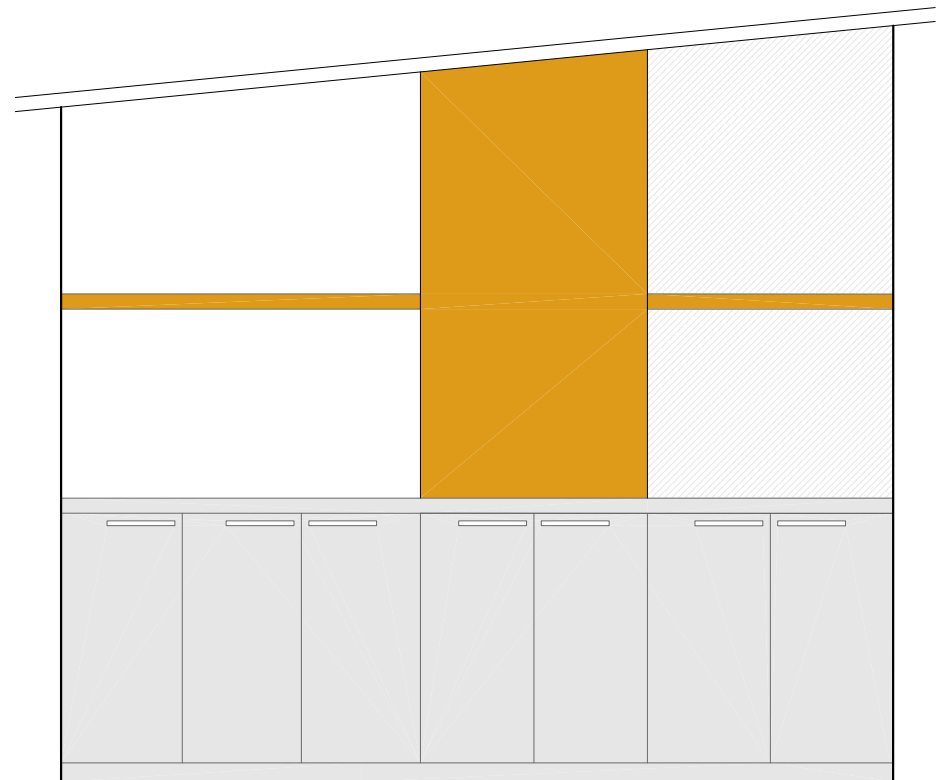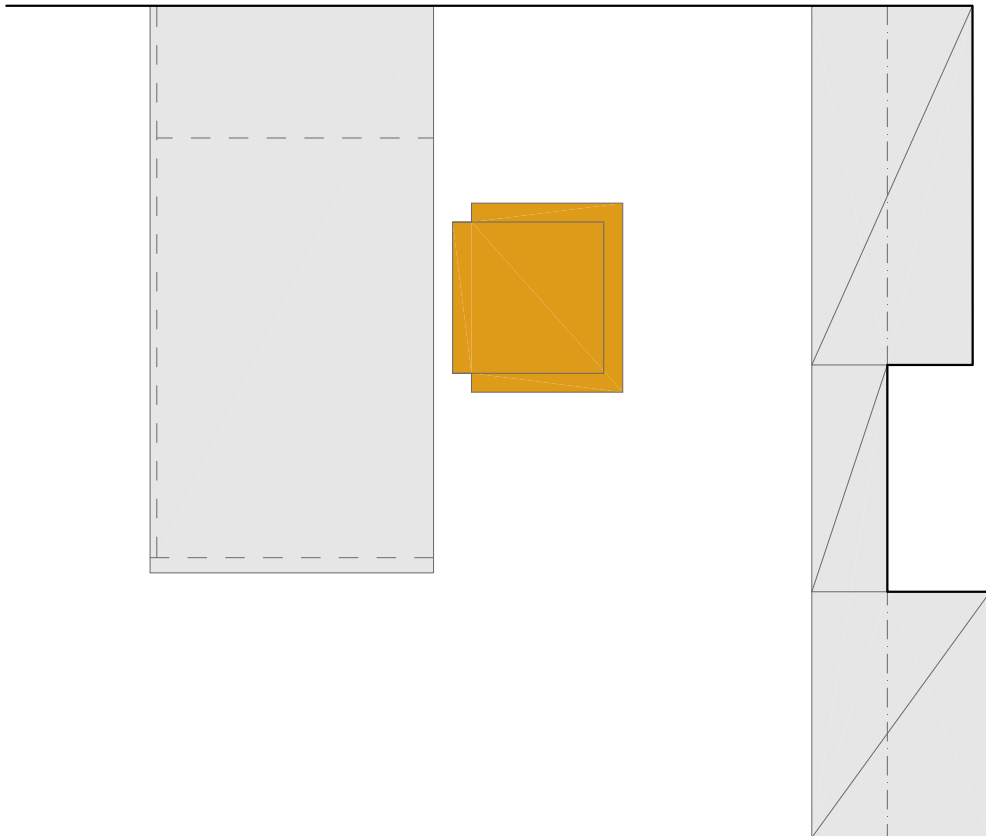


kancelář - hlavní

pohled, půdorys 1:20

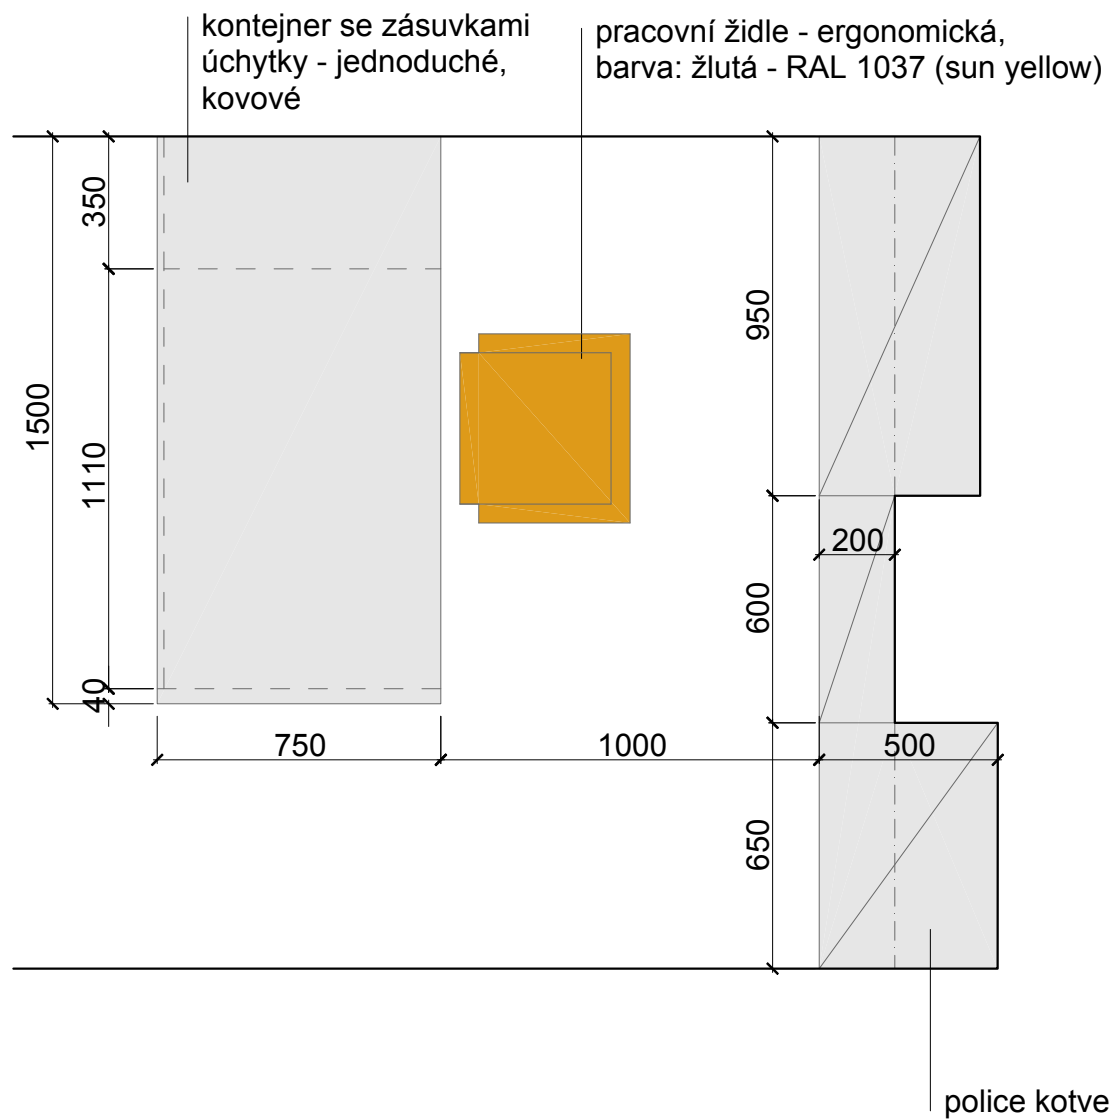

police kotvená na trny
barva: žlutá RAL 1037

sklo
a) polepeno neprůhlednou fólií
b) zaklopeno sádkokartonem

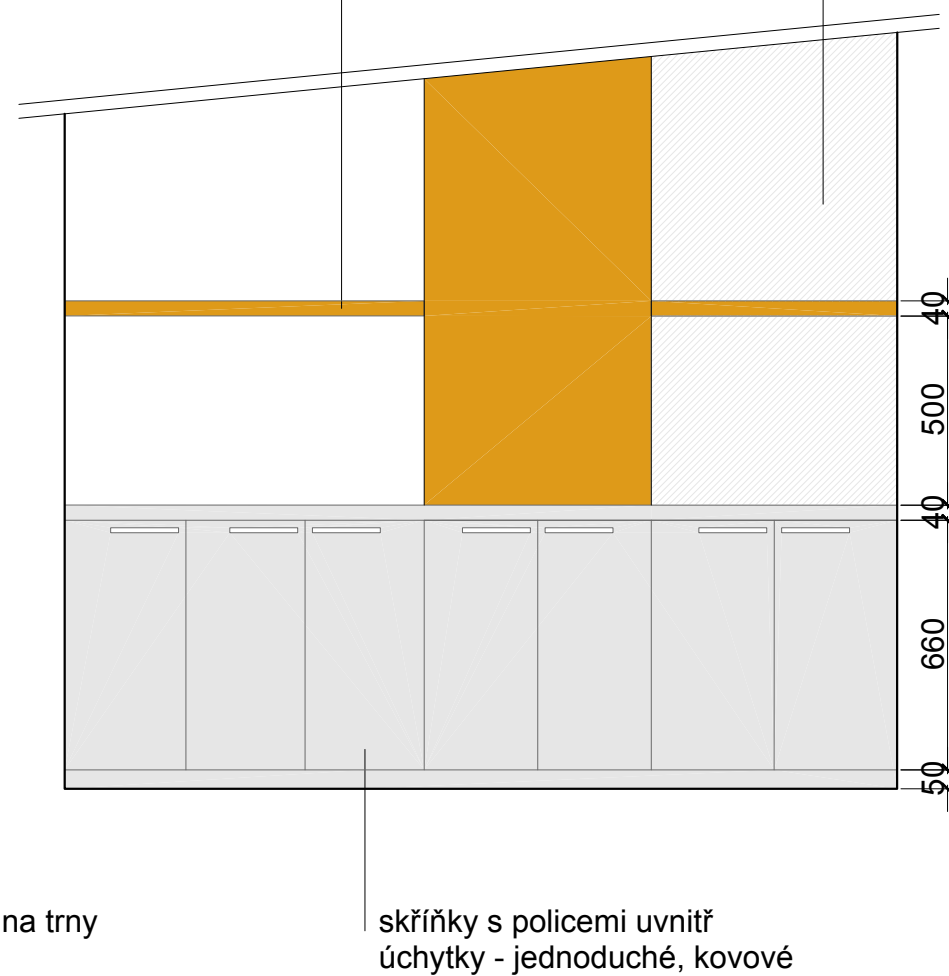



LD Seating - Polo+, K-N4

Poznámka:

2x křesílko v odstínu

1.) žlutá - RAL 1037

(sluneční žlutá)

popř. šedá - RAL 7040


(okenní šedá)

- potah: látka


jednací stolek
s křesílky v hlavní
kanceláři




relaxační zóna
u kanceláří

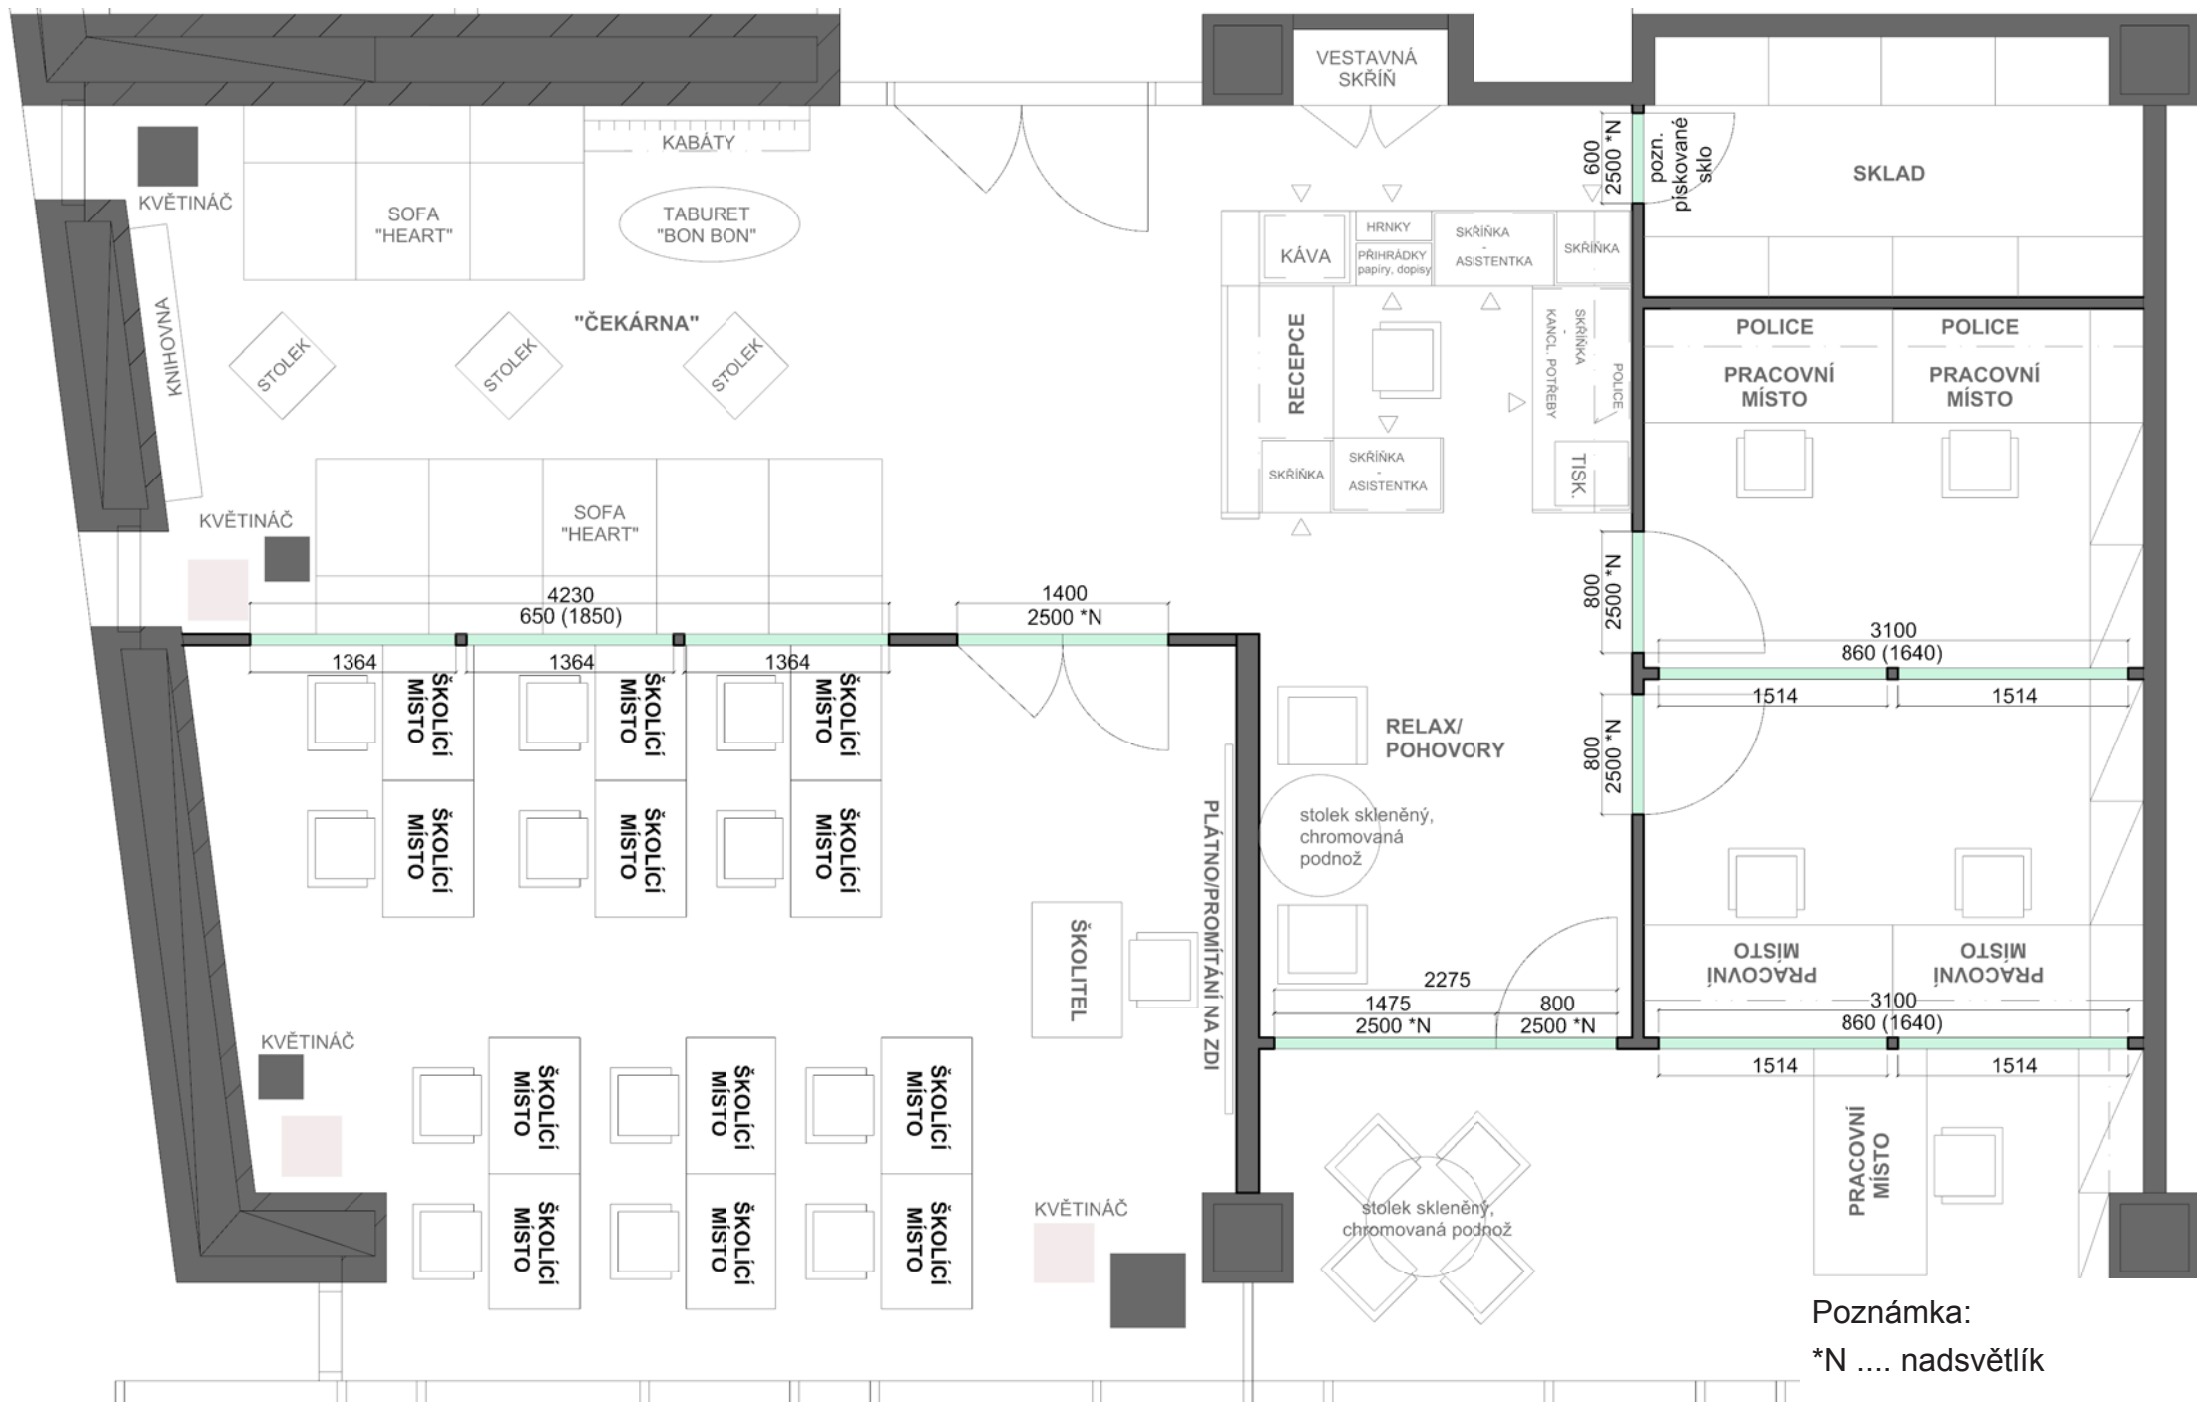

Poznámka:
*N nadsvětлік

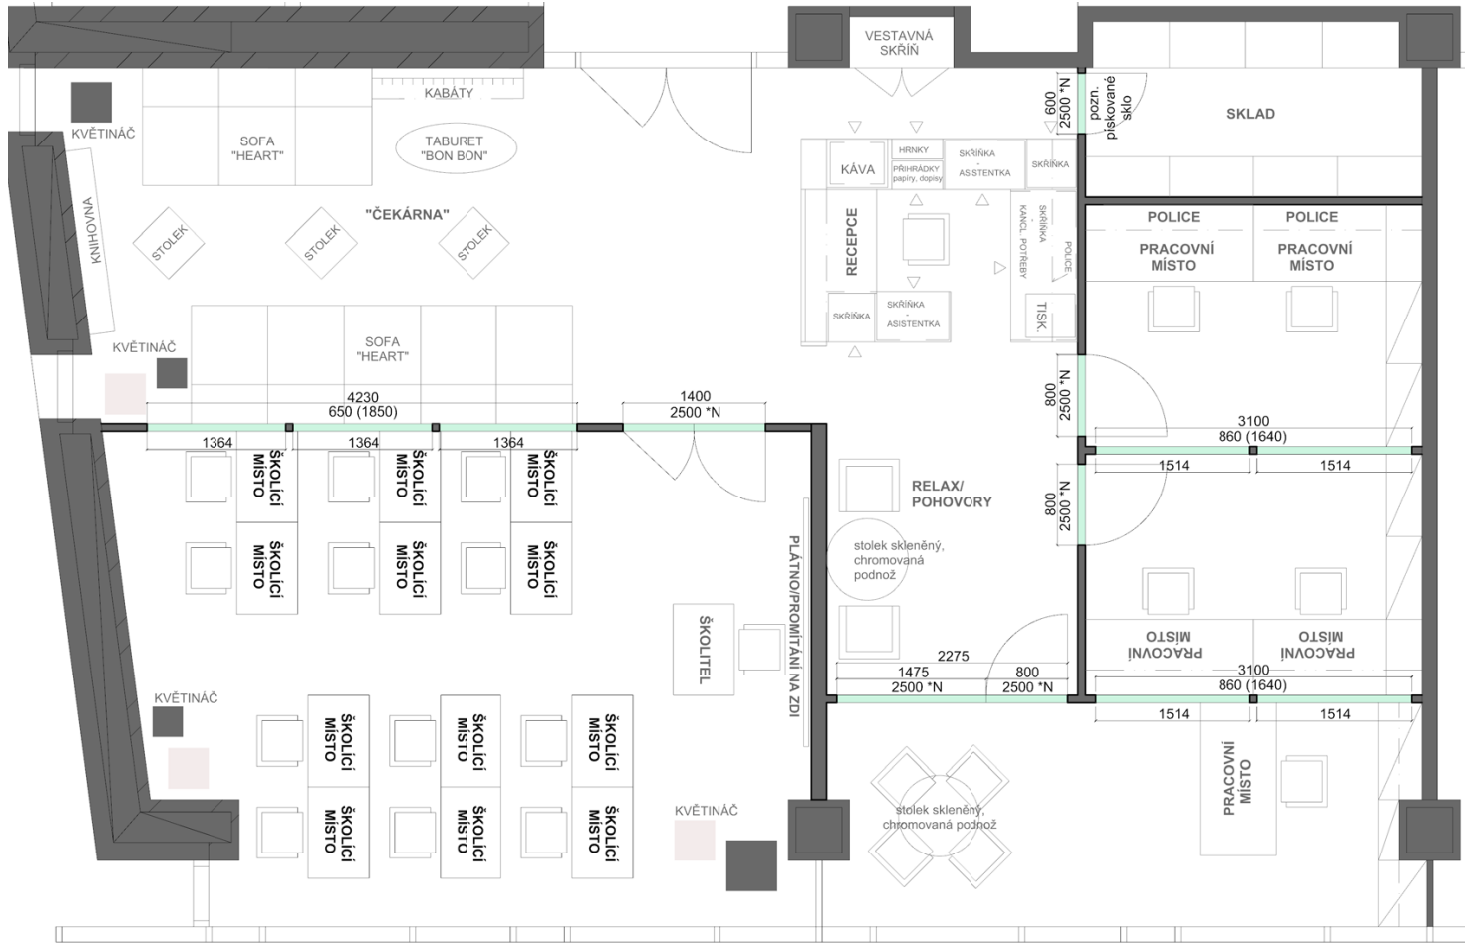

1:20

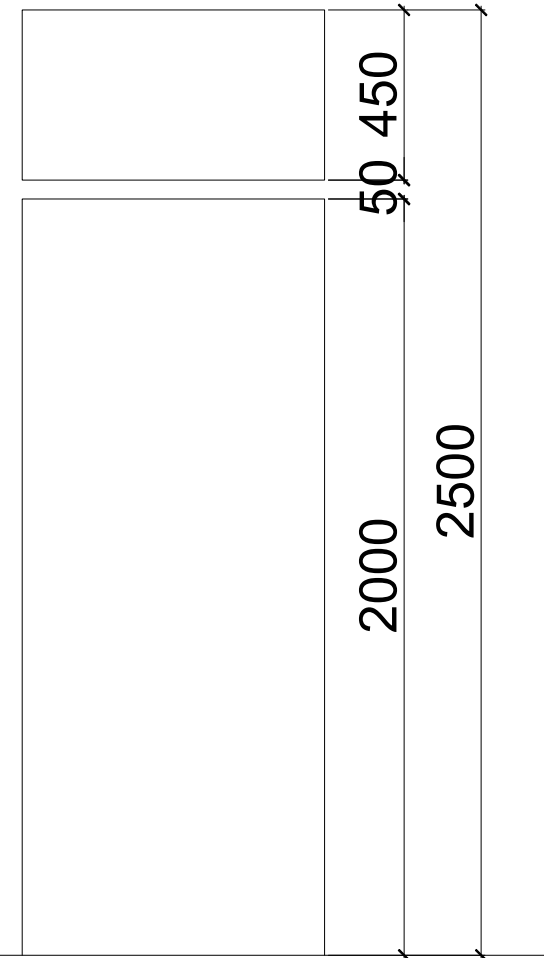

Poznámka:

*N nadsvětlik





